


【別紙2-2】施設竣工図（1/19）

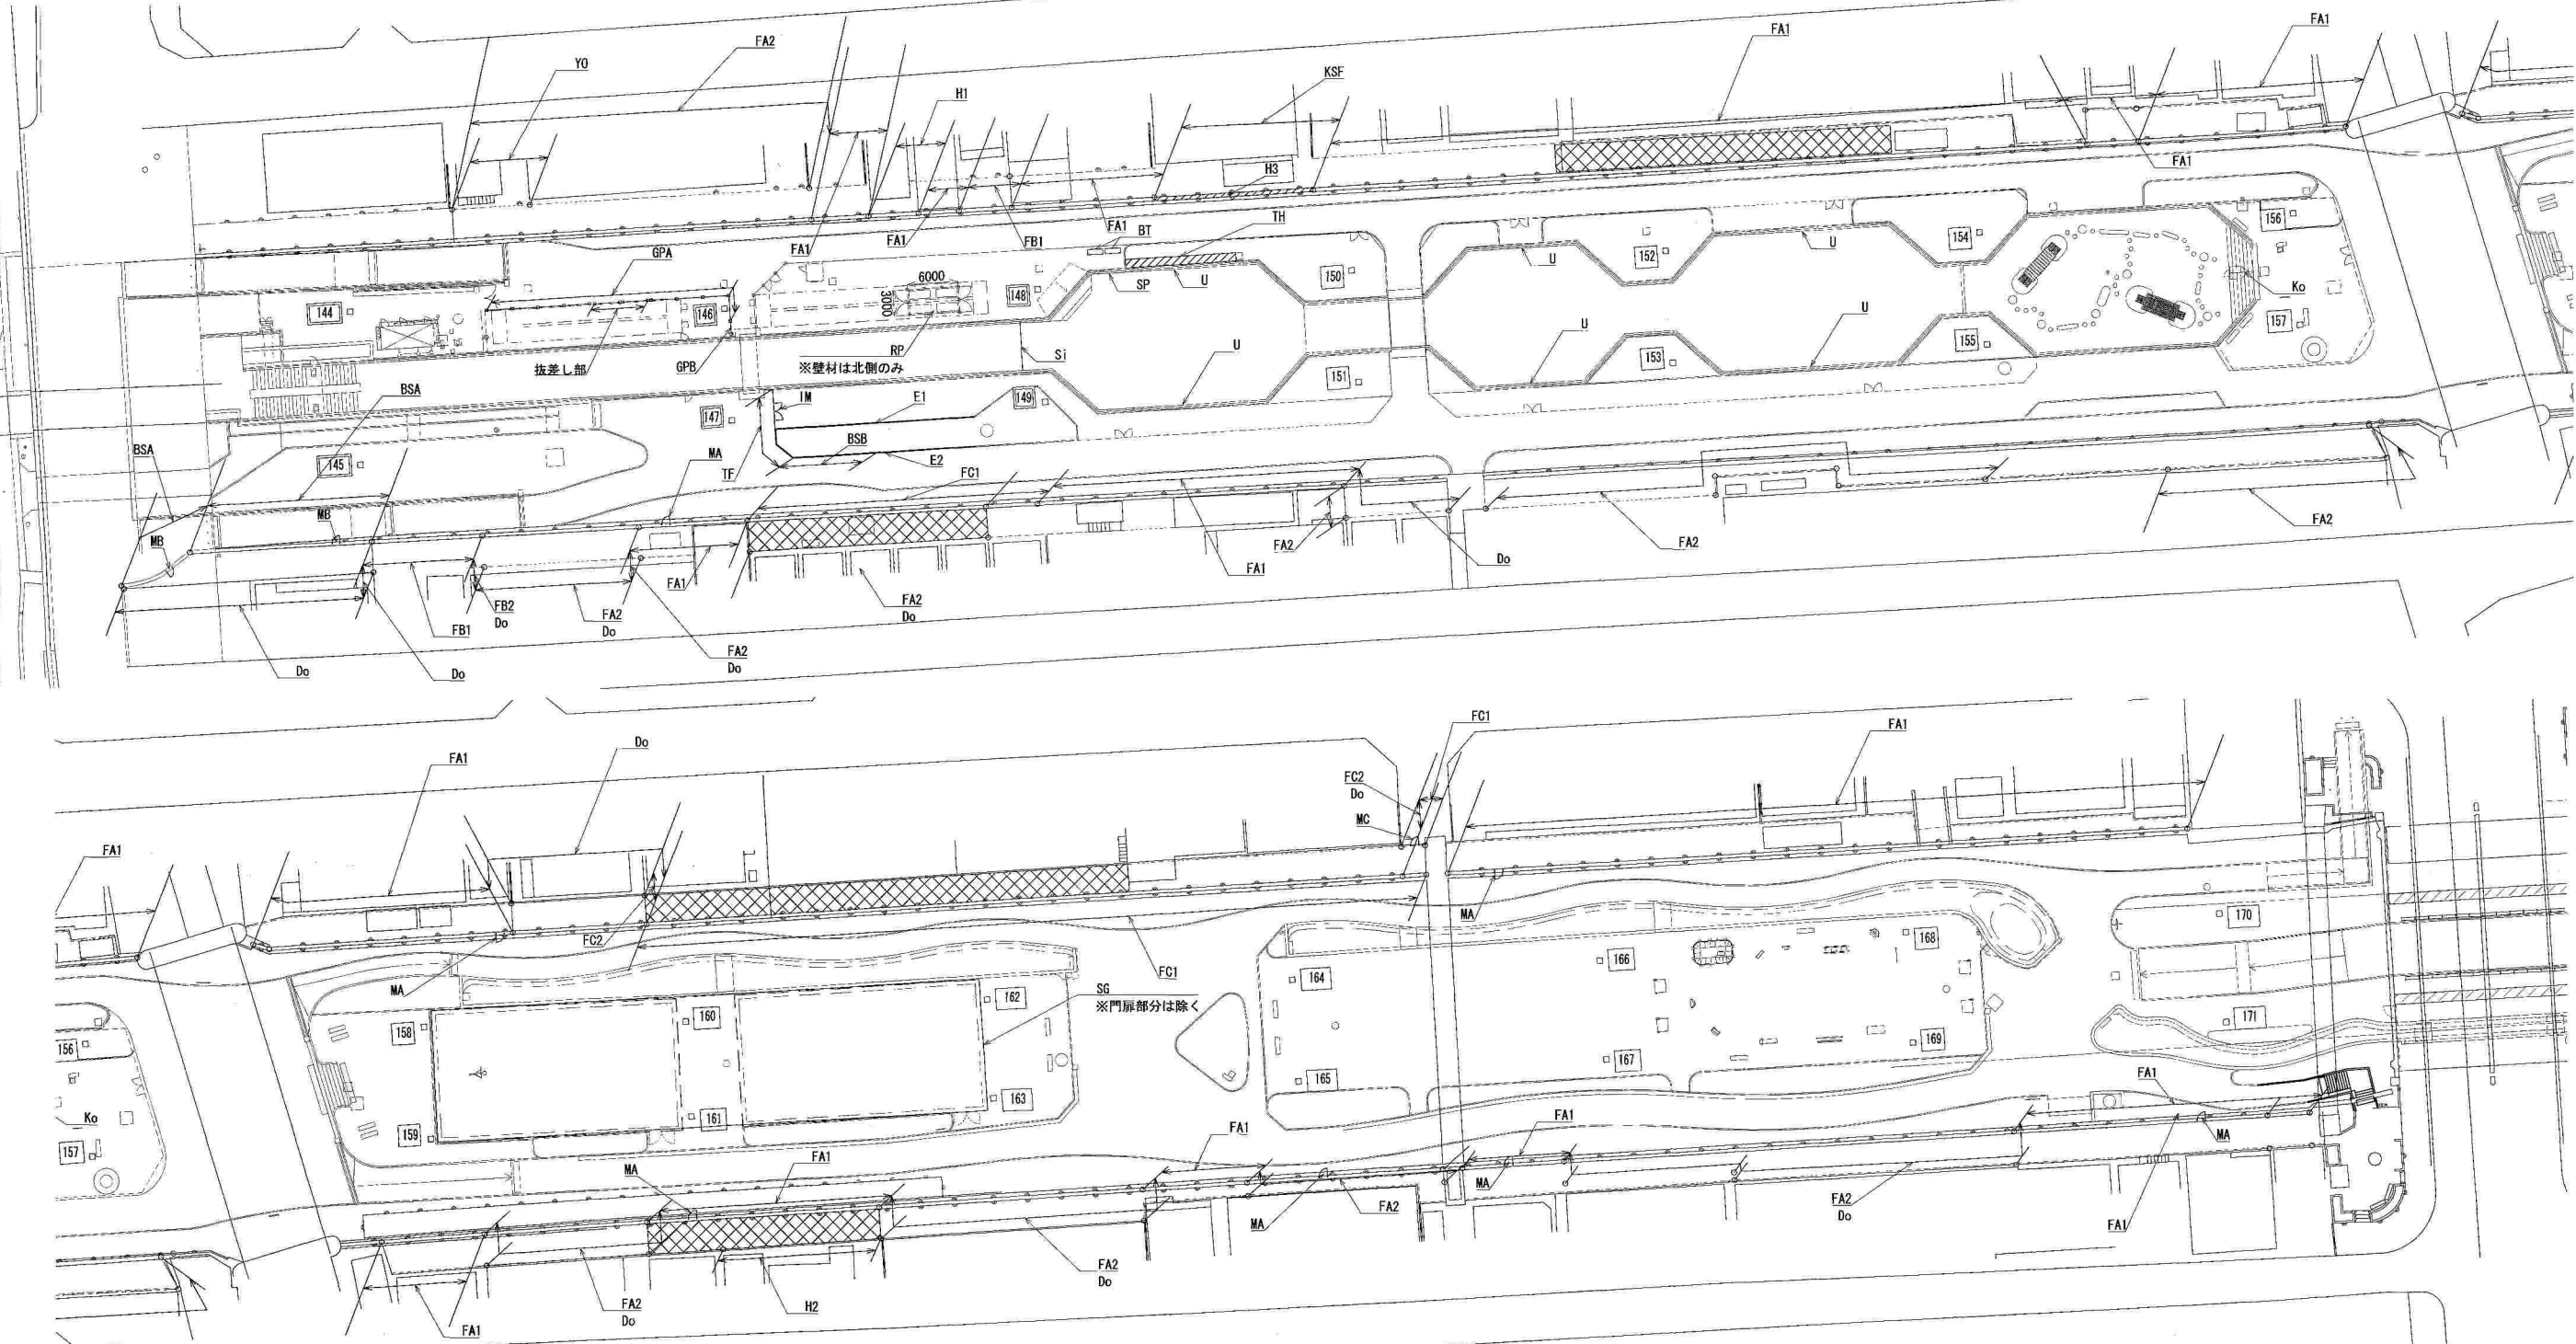

凡例					
記号	工種	形状寸法	単位	数量	備考
FA1	管理施設工				
FA1	フェンス-A1設置工	H=1200	m	424.1	護岸上(※4)
FA2	フェンス-A2設置工	H=1200	m	320.7	独立基礎
MA	管理用門扉-A設置工	H=1200 W=1000	箇所	6	護岸上(※1・4)
FB1	フェンス-B1設置工	H=1800 目隠しパネル	m	19.8	護岸上(※4)
FB2	フェンス-B2設置工	H=1800 目隠しパネル	m	3.3	独立基礎
FC1	フェンス-C1設置工	H=1800	m	123.8	護岸上(※4)
FC2	フェンス-C2設置工	H=1800	m	7.2	独立基礎
KSF	仮設フェンス設置工	B型バリケード(発成品)	m	19.8	
MC	管理用門扉-C設置工	H=1800 W=1000	箇所	1	護岸上(※1・4)
BSA	転落防止柵-A設置工	H=1100	m	27.3	護岸上(※4)
MB	管理用門扉-B設置工	H=1100	箇所	1	護岸上(※1・4)
BSB	転落防止柵-B設置工	H=800	m	15.4	(※2)
TF	転落防止柵-B移設工	H=800	m	7.4	(※3)
IM	門扉移設工	H=800 W=2000	箇所	1	(※3)
GPA	ガードパイプ-A設置工	H=800 W=3000	m	24.3	(※2)
GPA	ガードパイプ-A設置工	H=800 W=3000	基	2	抜き差し部(※2)
GPB	ガードパイプ-B設置工	H=800 W=1500	基	1	(※2)
SP	管理ばしご設置工	L=2500	基	1	
RP	屋根及び壁パネル設置工		式	1	

凡例					
記号	工種	形状寸法	単位	数量	備考
BT	サービス施設工				
BT	ベンチ設置工	W=1800 背付	基	2	(※2)
H1	護岸補修工-1	護岸補修、素地ごしらえ、塗装	式	1	本護岸(※5)
H2	護岸補修工-2	亀裂補修	式	1	副堤(※6)
H3	護岸補修工-3	亀裂補修	式	1	
Y0	擁壁工	小型擁壁	m	5.8	
TH	土系舗装工		m ²	13	
U	浮環設置工		箇所	6	設置位置は別途監督員指示
E1	縁石工-1		m	23.4	再利用品使用
E2	縁石工-2		m	26.6	
SG	平板据直し		m ²	522	施工位置は別途監督員指示
Si	仕切材	オイルフェンス(簡易型) 水面上15cm水面下25cm	箇所	1	設置位置は別途監督員指示
Do	土留工		m	0	現場発成品使用
Do	土留工	杉板(W70mm×2段) 杉切丸太φ2.0m(L0.6m以上 末口7.5cm以上)	m	150.4	
Ko	角落し補修工		箇所	1	
SG	忍び返し設置工		m	144.7	

※1) 管理用門扉-A・管理用門扉-Bの設置位置等については別途監督員指示による。

※2) 転落防止柵-B設置工・ガードパイプ設置工-A・ガードパイプ設置工-B・ベンチ設置工に伴うアスファルト撤去を含む。

※3) 転落防止柵-B移設工・門扉移設工に伴うアスファルト撤去・復旧を含む。

※4) 護岸上に設置の欄干については、削孔工・モルタル充填を含む。

※5) 護岸打撃目地の上下を補強材にてジョイントし、護岸前面を塗装用素地調整(清掃・目荒し、モルタル金こて仕上げ)

※6) 副堤亀裂にモルタル充填。亀裂部モルタル金こて仕上げ



【別紙 2 - 2】

0 25 50m
A1: 1/500, A3: 1/1000





工種	記号	規格	単位	数量	備考
湧水流れ			式	1.0	
流れ-4			箇所	1.0	
流れ吐出口-4			箇所	1.0	
敷込ピット-1			箇所	1.0	
水飲み			基	1.0	
ベンチ-1			基	7.0	
ベンチ-2			基	2.0	
制札板-A			基	2.0	
フェンス扉(FM-20)			基	1.0	
フェンス(F-20)			m	11.6	
転落防止柵-2			m	8.6	
パイプ橋-1			m	63.4	
シャワー			基	1.0	
案内板-2-①			基	2.0	
案内板-1			基	1.0	
制札板-B			基	2.0	
公園名板			基	2.0	
誘導表示-4			基	2.0	丘打ちまで
豊国ギャラリー(材料支給)			箇所	2.0	材料支給
歌川豊国記念碑(材料支給)			箇所	1.0	材料支給
名所板		WA-11	基	1.0	

【別紙 2－2】施設竣工図（3/19）

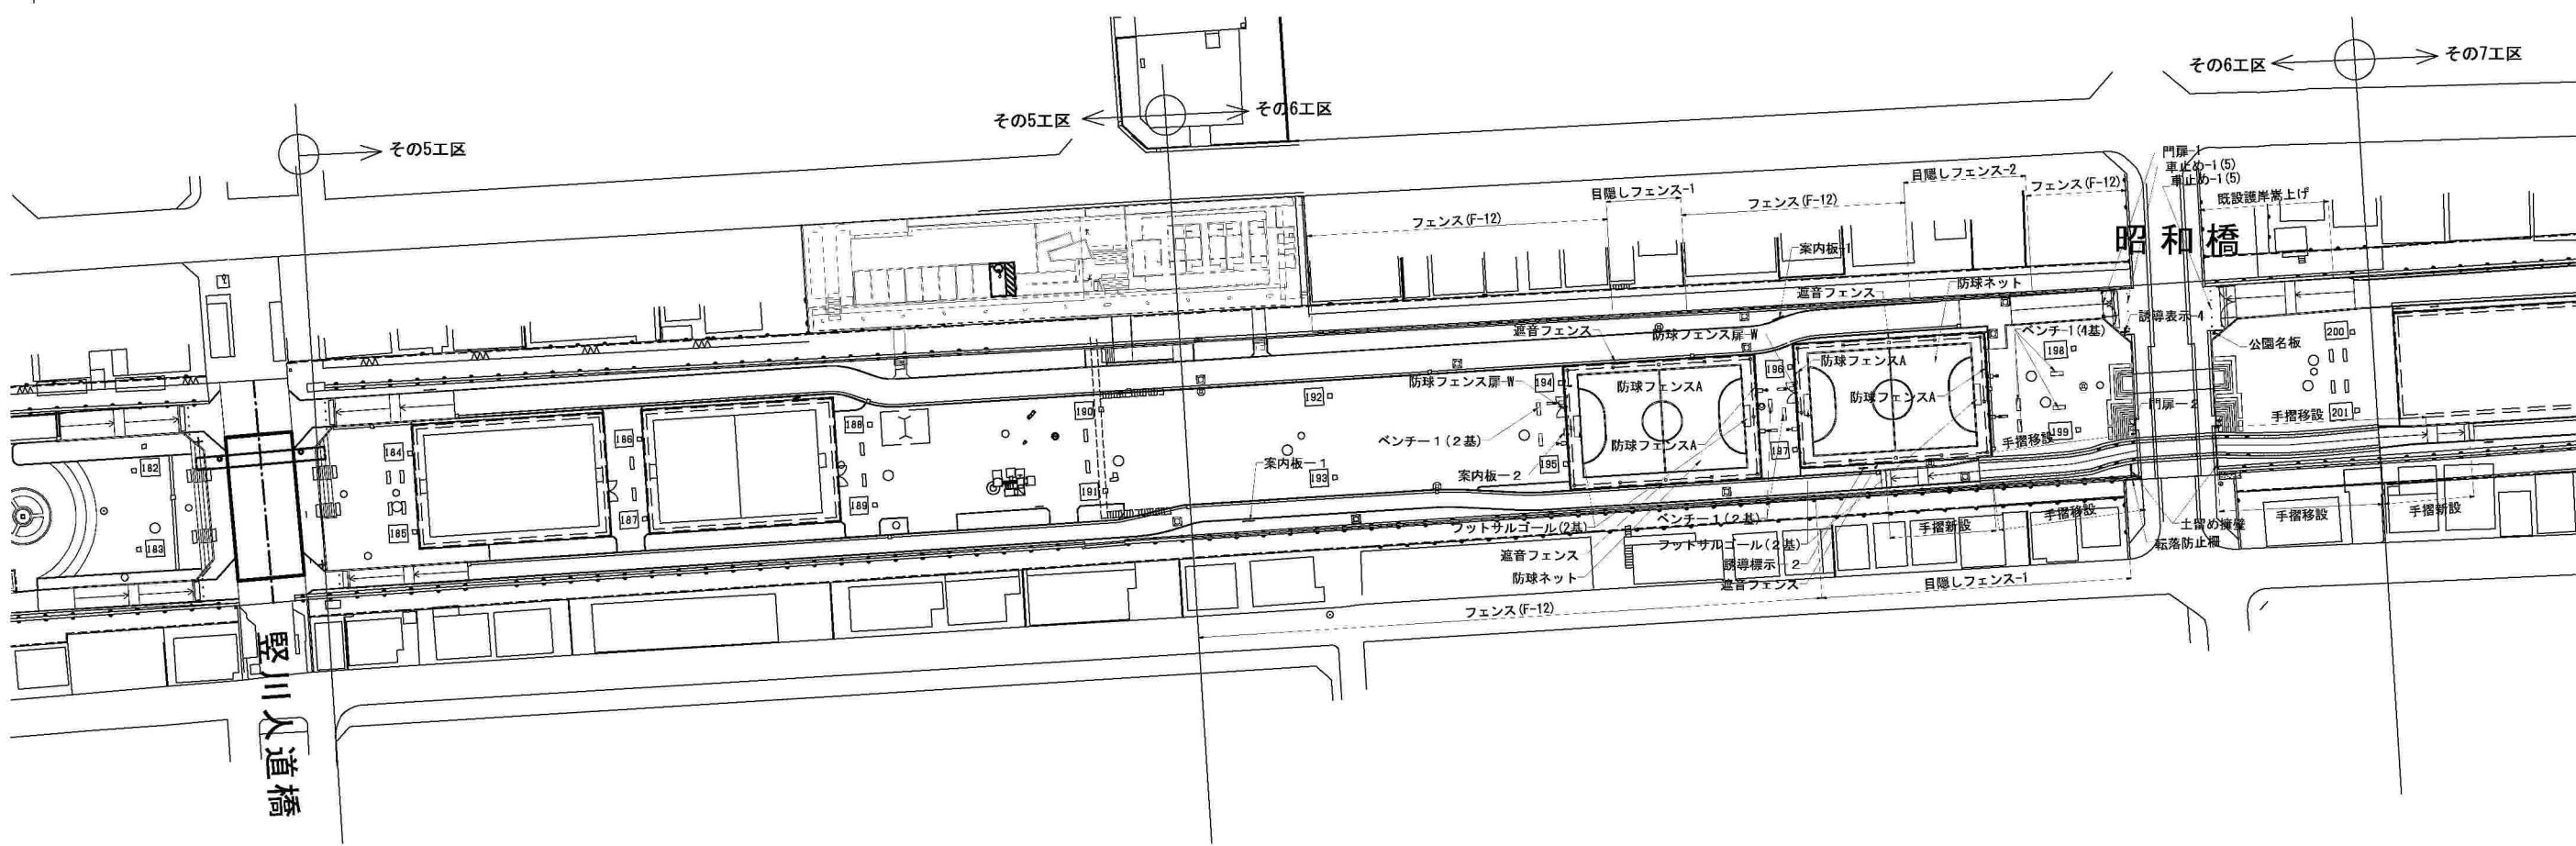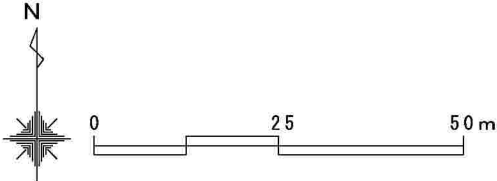


工種	記号	規格	単位	数量	備考
既設護岸嵩上げ		W=1800 背無	m	19.0	
土留め擁壁		H=2500	m	3.2	
ベンチ-1		W=1800 背無	基	8	
公園名板		H=2500	基	2	
案内板-1		H=1950	基	2	
案内板-2		H=1950	基	1	
誘導標示-2		H=2400	基	1	
誘導標示-4		H=2400	基	1	
フェンス(F-12)	-----	H=1200	m	181.9	
目隠しフェンス-1	-----	H=1200	m	56.7	
目隠しフェンス-2	-----	H=1800	m	18.0	
遮音フェンス	-----	H=3000	m	112.0	
防球フェンス-A	-----	H=2000	m	64.9	
防球ネット		H=6000	箇所	2	プロテクター共
転落防止柵			箇所	1	
手摺移設			m	106.9	
手摺新設			m	28.8	
防球フェンス扉-W	--- ---	H=2000 W=3000	基	2	
門扉-1		W=3900	基	1	
門扉-2		W=1700	基	1	
車止め-1		H=1000 SUS製	基	10	
フットサルゴール		プロテクター共	基	4	

【別紙 2 - 2】施設竣工図（4 / 1 9）

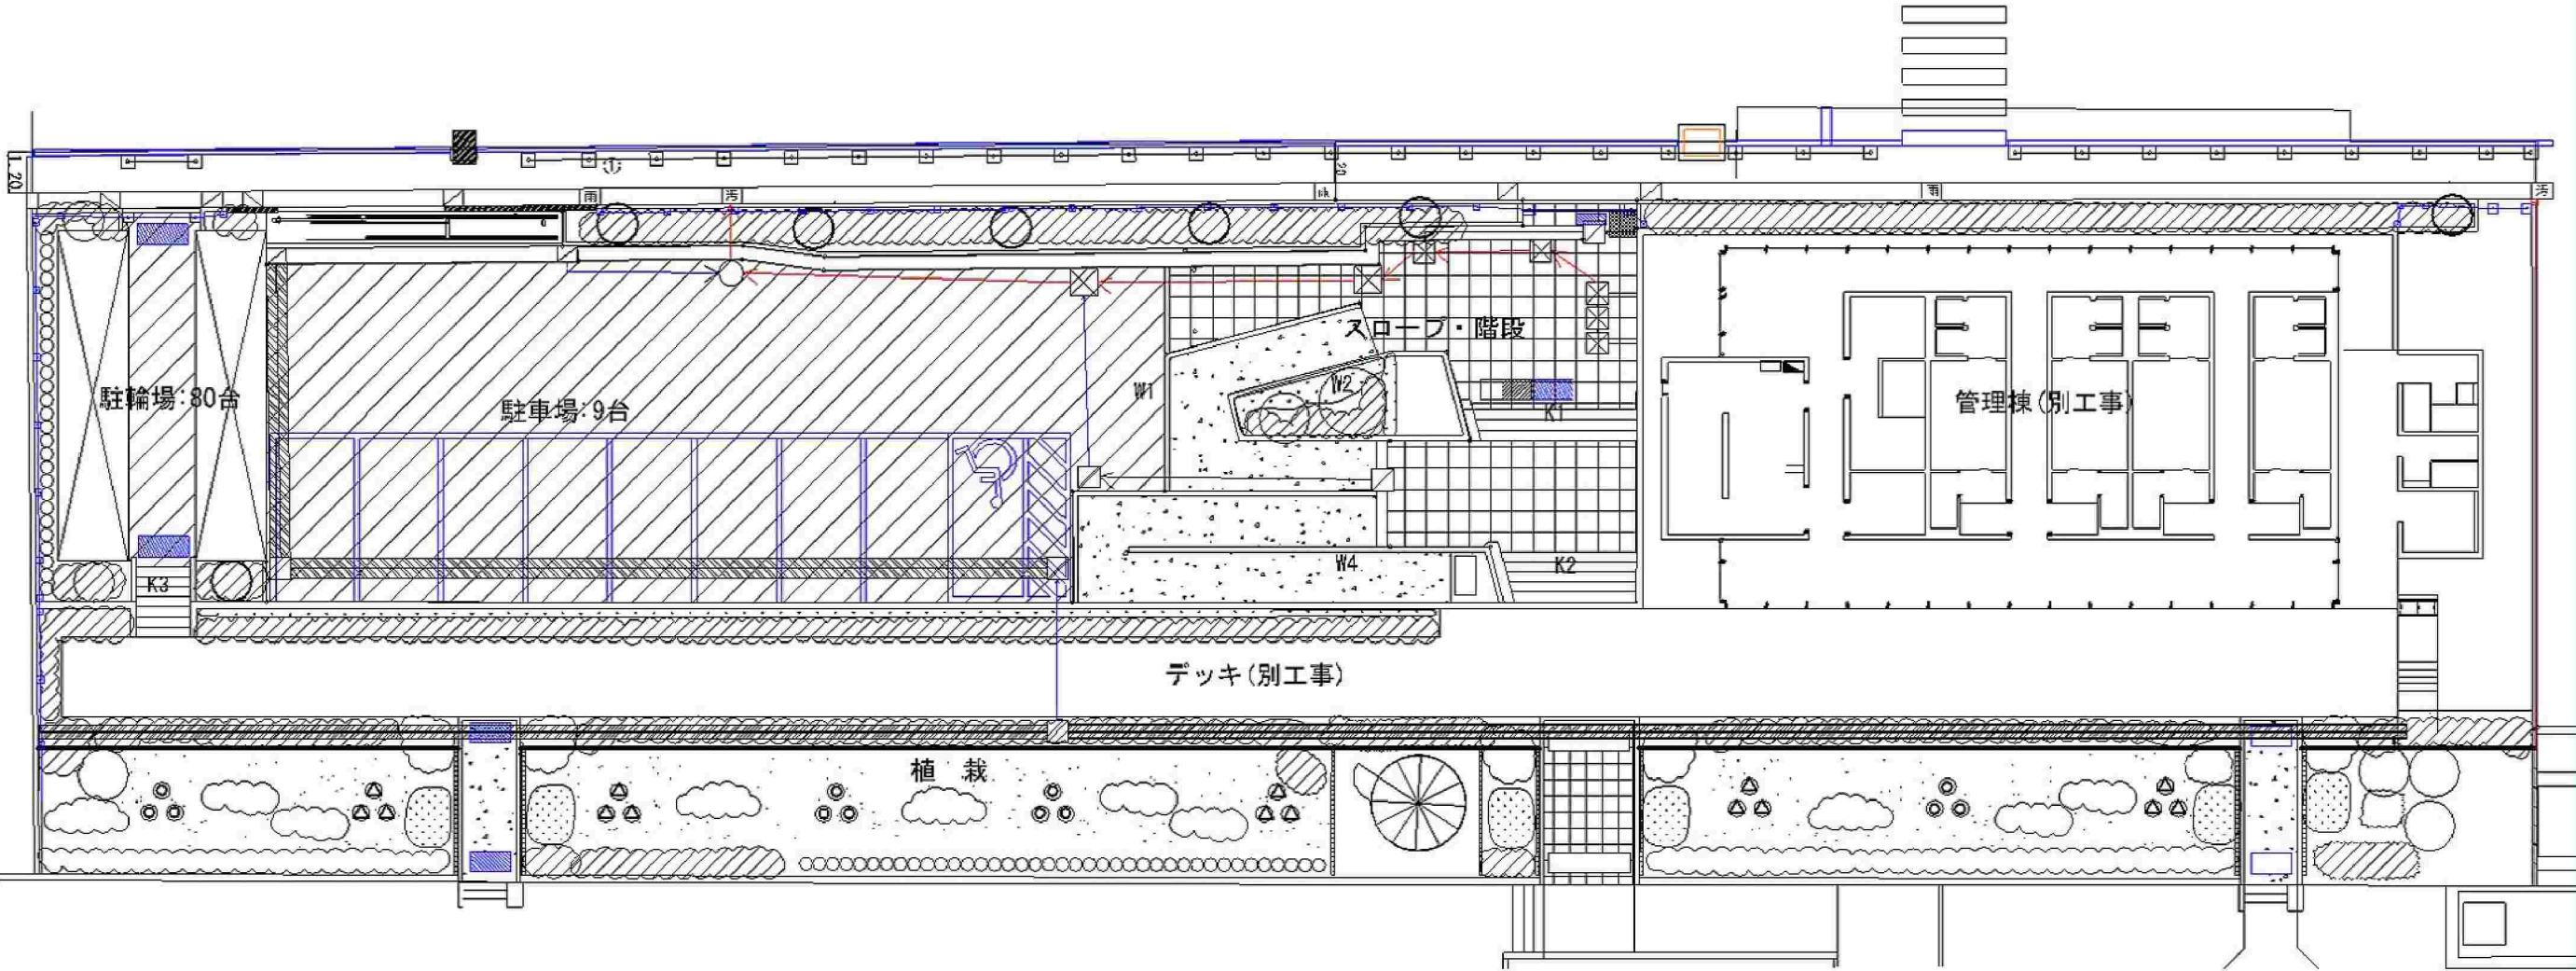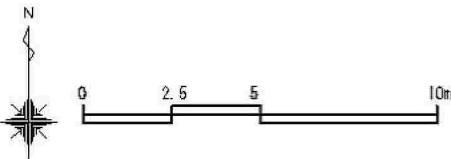

しゅん功園				
工事番号	計画・設計・監理・施工の責任者 平成 24 年 第 5 号		図面番号	全 53 葉の内 7
工事件名	翠川河川敷公園改修工事(その9)			
工事箇所	江東区豊戸六丁目33番地10			
図 名	完成平面図			平成 25 年 6 月 日
縮 尺	A1 : 1/100, A3 : 1/200			
施 工 者	〒 所 東京江東区大島五丁目31番2号 E. 名 株式会社 代表取締役 佐川吉太郎			


【別紙 2-2】施設竣工図 (5/19)

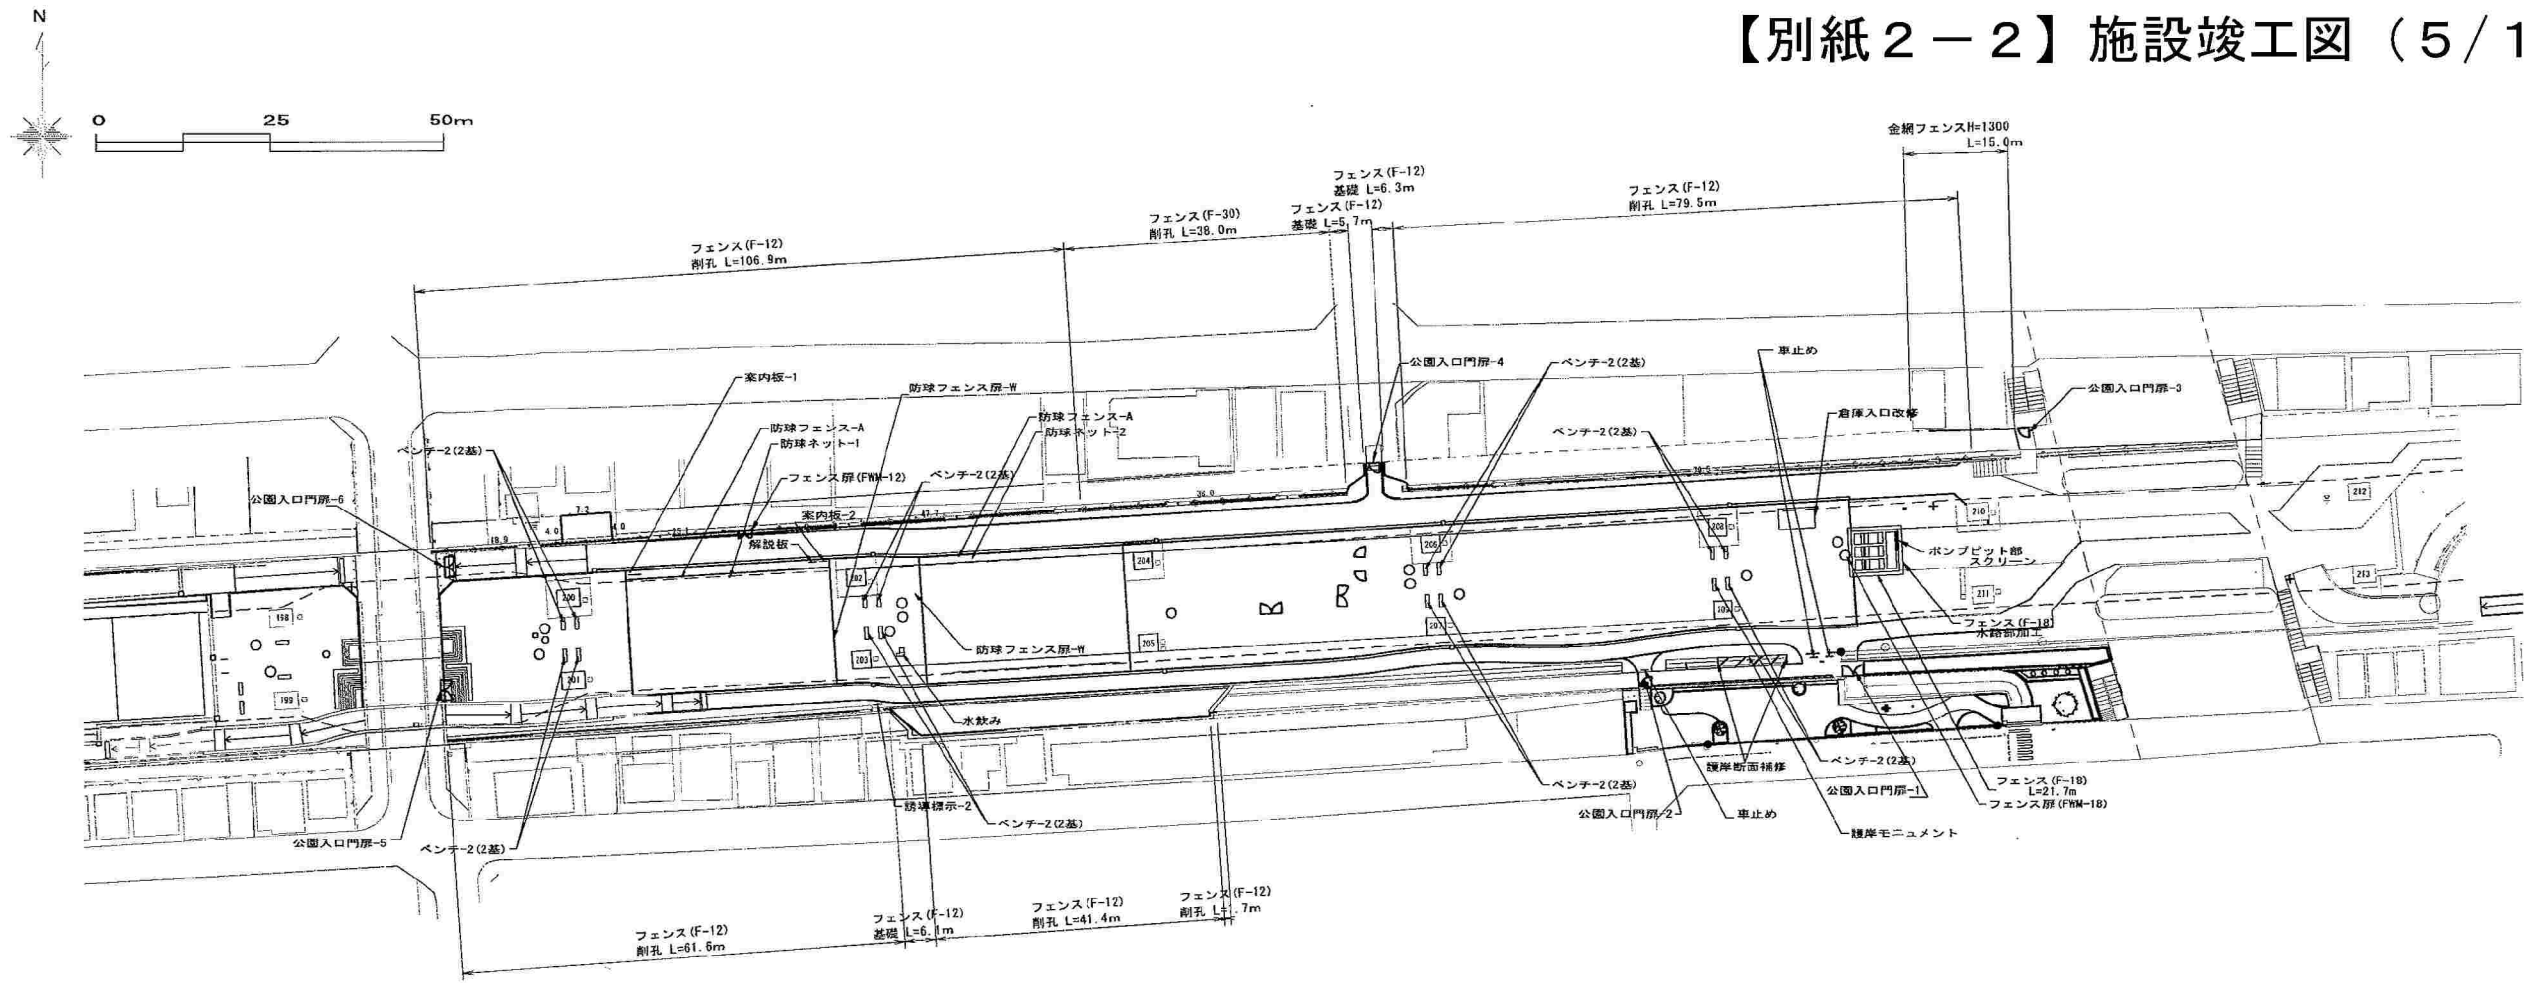

工 種	記 号	規 格	単 位	数 量	備 考
護岸モニュメント			箇所	1	
水飲み	㏑		基	1	
ベンチ-1	㏒	W1800 背無し	基	16	
案内板-1			基	1	
案内板-2			基	1	
解説板			基	2	1基は亀島橋に設置
誘導標-2			基	1	
フェンス扉(FWM-18)		H1800×W2000	枚	1	
フェンス扉(FWM-12)		H1200×W2000	枚	1	
防球フェンス扉-W		H2000×W3000	枚	2	
フェンス(F-12)		ブロック基礎	m	18.1	
フェンス(F-12)		削孔	m	201.1	
フェンス(F-18)		ブロック基礎	m	21.7	
フェンス(F-18)		水路部加工	箇所	1	
フェンス(F-30)		削孔	m	38.0	
金網フェンス		H1300	m	15.0	
防球フェンス-A			m	177.0	
防球ネット-1		28.0m×14.5m	箇所	1	
防球ネット-2		28.0m×17.0m	箇所	1	
倉庫入口改修			箇所	1	
護岸断面補修			箇所	1	東 側
護岸断面補修			箇所	1	西 側
公園入口門扉 同開	-1	H2000×W3000	枚	1	ブレース付き
公園入口門扉 片開	-2	H2000×W1750	枚	1	ブレース付き
公園入口門扉 片開	-3	H1100×W1800	枚	1	ブレース付き
公園入口門扉 片開	-4	H2000×W2100	枚	1	ブレース付き
公園入口門扉 同開	-5	H1100×W1600	枚	1	
公園入口門扉 同開	-6	H2000×W4800	枚	1	ブレース付き
スクリーン (ポンプビット部)		L2600×H400	箇所	1	FRP製
車止め		W1000 SUS製	基	3	着脱式

竣 工 図				
工事番号	江東区役所土木部水辺と緑の課 平成 24 年度第 27 号		図面番号	全 45 葉の 15
工事件名	豊洲川公園改修工事 (その7)			
工事箇所	江東区大島六丁目2番地先〜亀戸七丁目1番地先			
図 名	施設平面図			江東区役所土木部水辺と緑の課 平成 25 年 3 月 日
縮 尺	A1: 1/500 A3: 1/1000			
天龍造園建設株式会社				

【別紙 2-2】施設竣工図 (6/19)

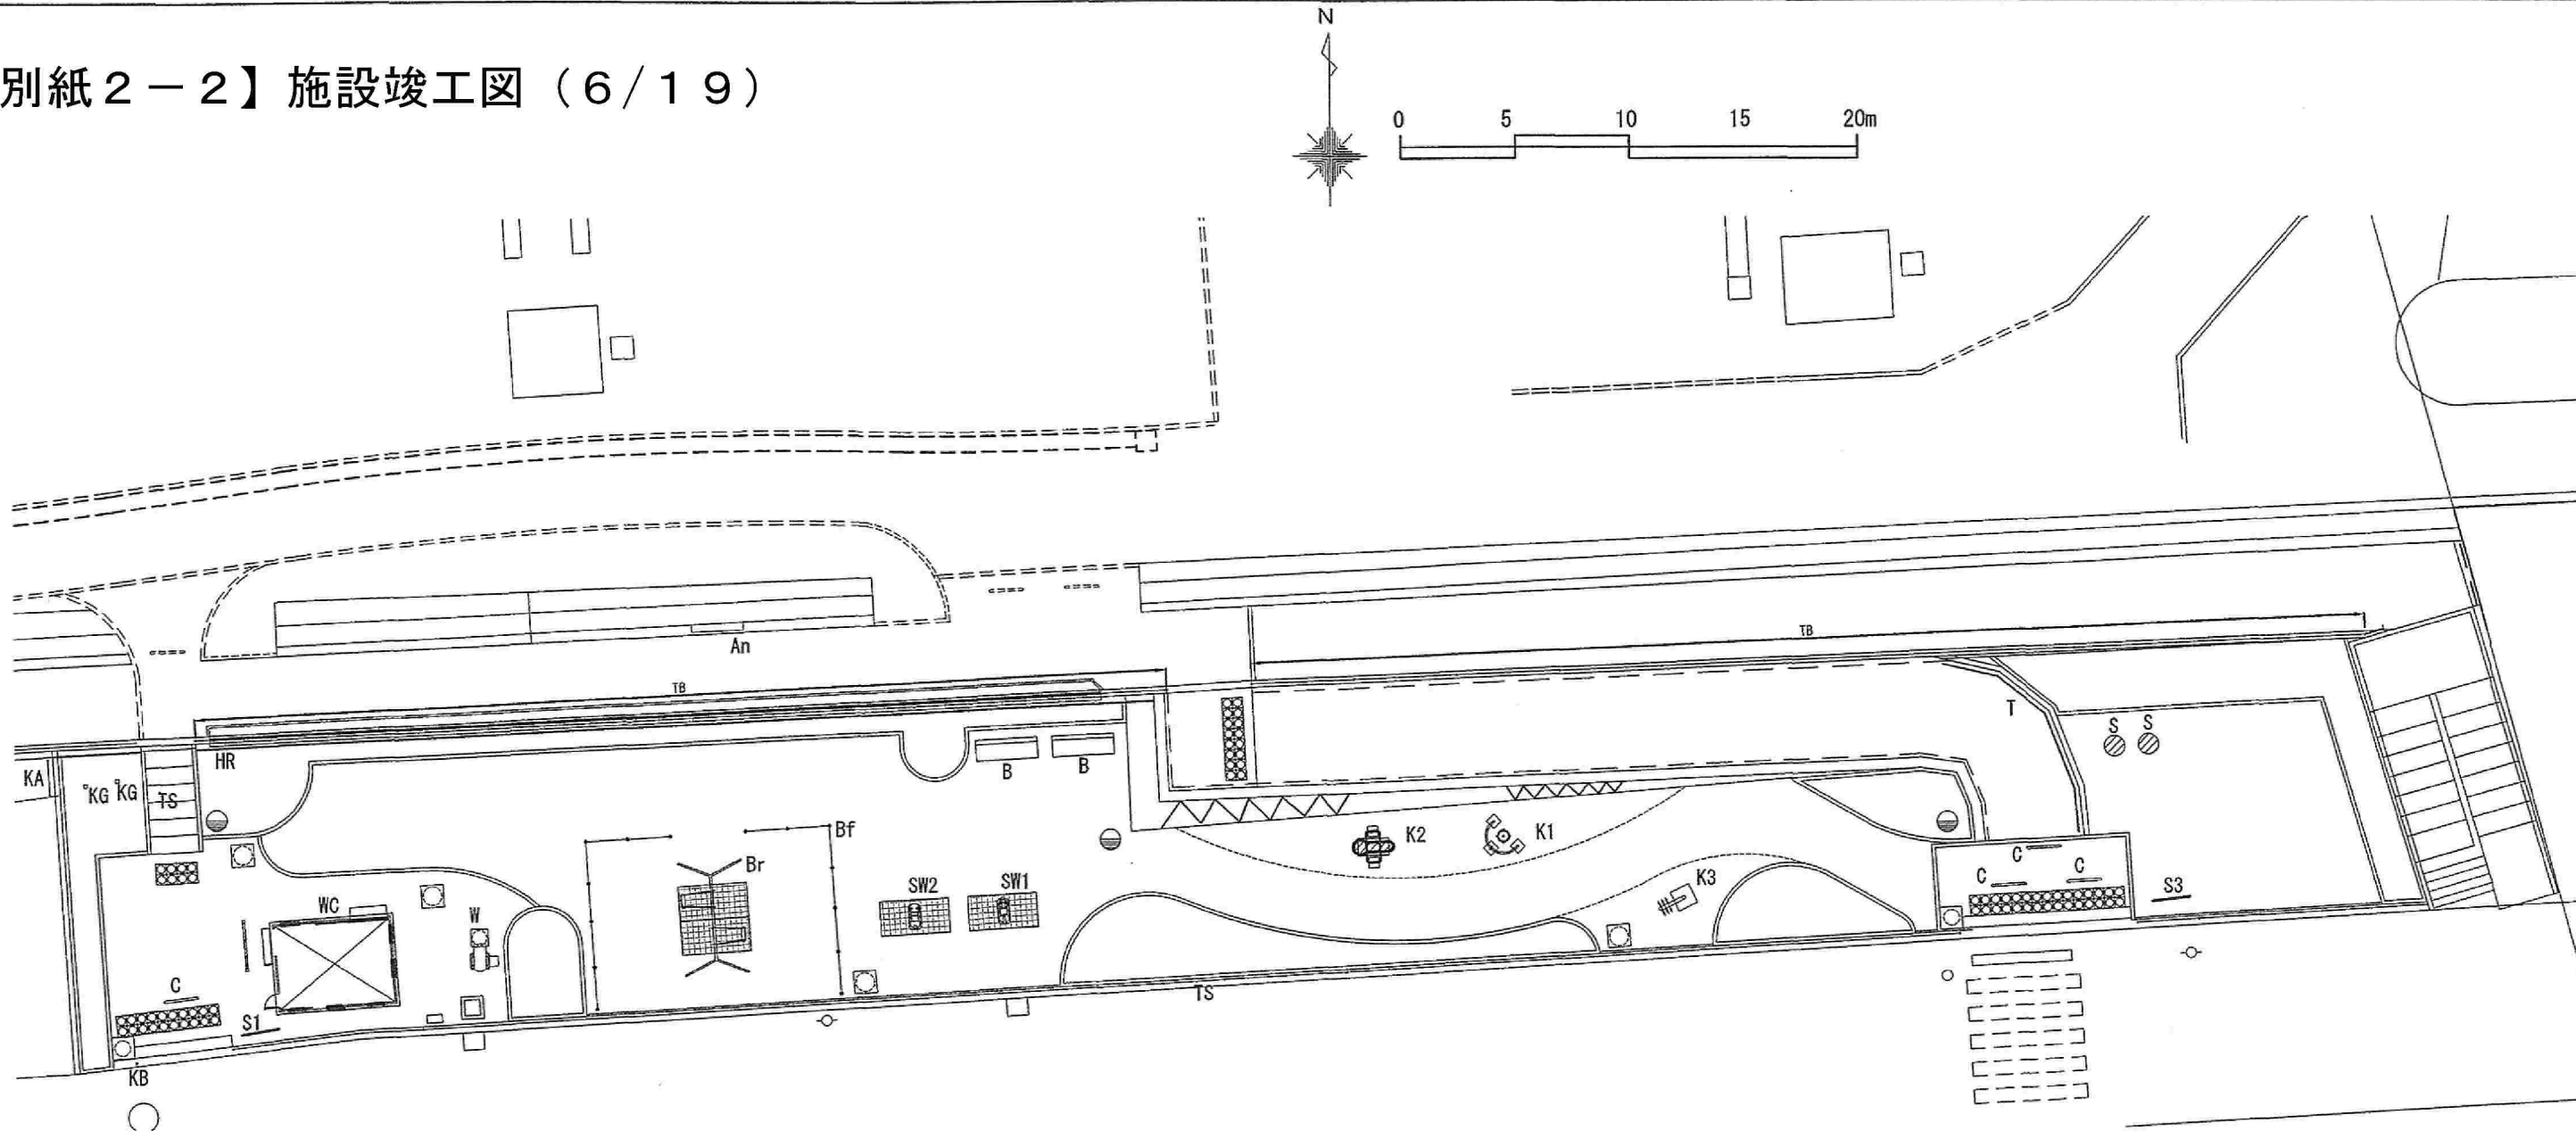

数量表

記号	工種	規格	単位	数量	備考
	<管理施設工>				
TB 	転落防止柵	h=1100	m	61.4	
T 	手すり		m	7.3	
KA 	金網		m	1.0	
S1	サイン1	制札板	基	1	(移設)
S3	サイン3	900×1100	基	1	
An	案内板	壁面固定 900×1500	基	1	
C	車止め	SUS製 w=1000	基	4	
HR 	壁面緑化材		m ²	26	
KG	境界杭		箇所	2	(鉄撤去 杭復旧)
KB	境界鉄		箇所	1	(鉄撤去 杭復旧)
TS	塗装工	階段及び境界柵 黒地持入、合成樹脂塗合ペイント	箇所	1	(復旧)
	<遊戯施設整備工>				
Br	ブランコ	小型2連、安全マット	基	1	
Bf	ブランコ境界柵		基	1	
SW1	スイング遊具1	ポニー、安全マット	基	1	
SW2	スイング遊具2	パンダ、安全マット	基	1	
K1	健康遊具1	スツール	基	1	
K2	健康遊具2	ボード	基	1	
K3	健康遊具3	ハングストレッチ	基	1	
	安全マット	グリーンロッドプレート同等 品以上、及び クラビア搭載	m ²	8	

[illegible]





工種	規格	単位	数量	備考
つり橋		基	1	
コンクリーション遊具補修	ベースプレート9箇所補強	基	1	
健康器具A		基	1	
健康器具B		基	1	
健康器具C		基	1	
健康器具D		基	1	
健康器具E		基	1	
健康器具F		基	1	
健康器具G		基	1	
健康器具H		基	1	
健康器具I		基	1	
健康器具J		基	1	
健康器具	懸垂器具	基	1	
健康器具移設		基	1	
健康器具サイン	パネル2枚	基	5	
健康器具サイン2	パネル1枚	基	1	
背のばしチェアー		基	4	
水飲み	樹、止水栓共	基	1	
ベンチ-1	W=1800 背無	基	6	
ベンチ-2	W=1800 背付	基	7	
案内板-1	H1950 1500×900	基	1	
案内板-2	H1950 900×900	基	1	
制札板	H1200 400×300	基	1	
誘導標示	H2400 4方向	基	2	
壁泉改修		式	1	詳細図参照
壁面塗装		箇所	2	
階段塗装	鉄部 ケレン・合成樹脂調合ペイント	箇所	3	
木製階段塗装	鉄部 ケレン・合成樹脂調合ペイント	箇所	4	
手すり柵	H900	m	2.2	
壁泉柵	H1100	m	27.3	
壁泉柵扉	H1100	基	1	
角落	W=2000	基	1	
U形溝蓋交換	240形 細目ノンスリップ T-2	m	7.7	
集水枳蓋交換	□450用 細目ノンスリップ T-2	基	3	

工種	規格	単位	数量	備考
門扉-1	両開 H=2000 W=3800	基	1	
門扉-2	両開 H=2000 W=3000	基	1	支給品
門扉-3	片開 H=1200 W=1900	基	1	
門扉-4	片開 H=1200 W=1400	基	1	
格子フェンス	H=1800	m	1.5	
メッシュフェンス	H=1200	m	2.0	

※下水放流渠本体は指定管理外

【別紙2-2】施設竣工図(8/19)

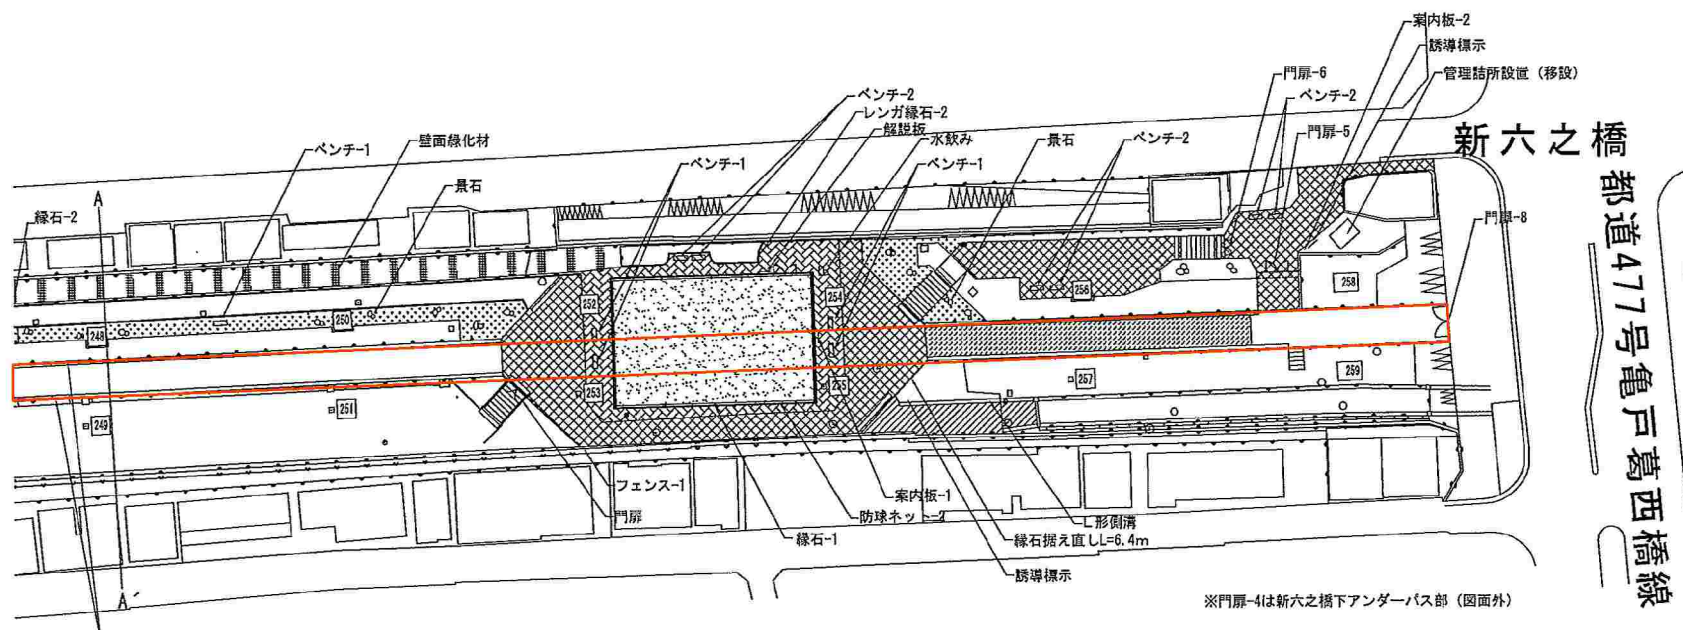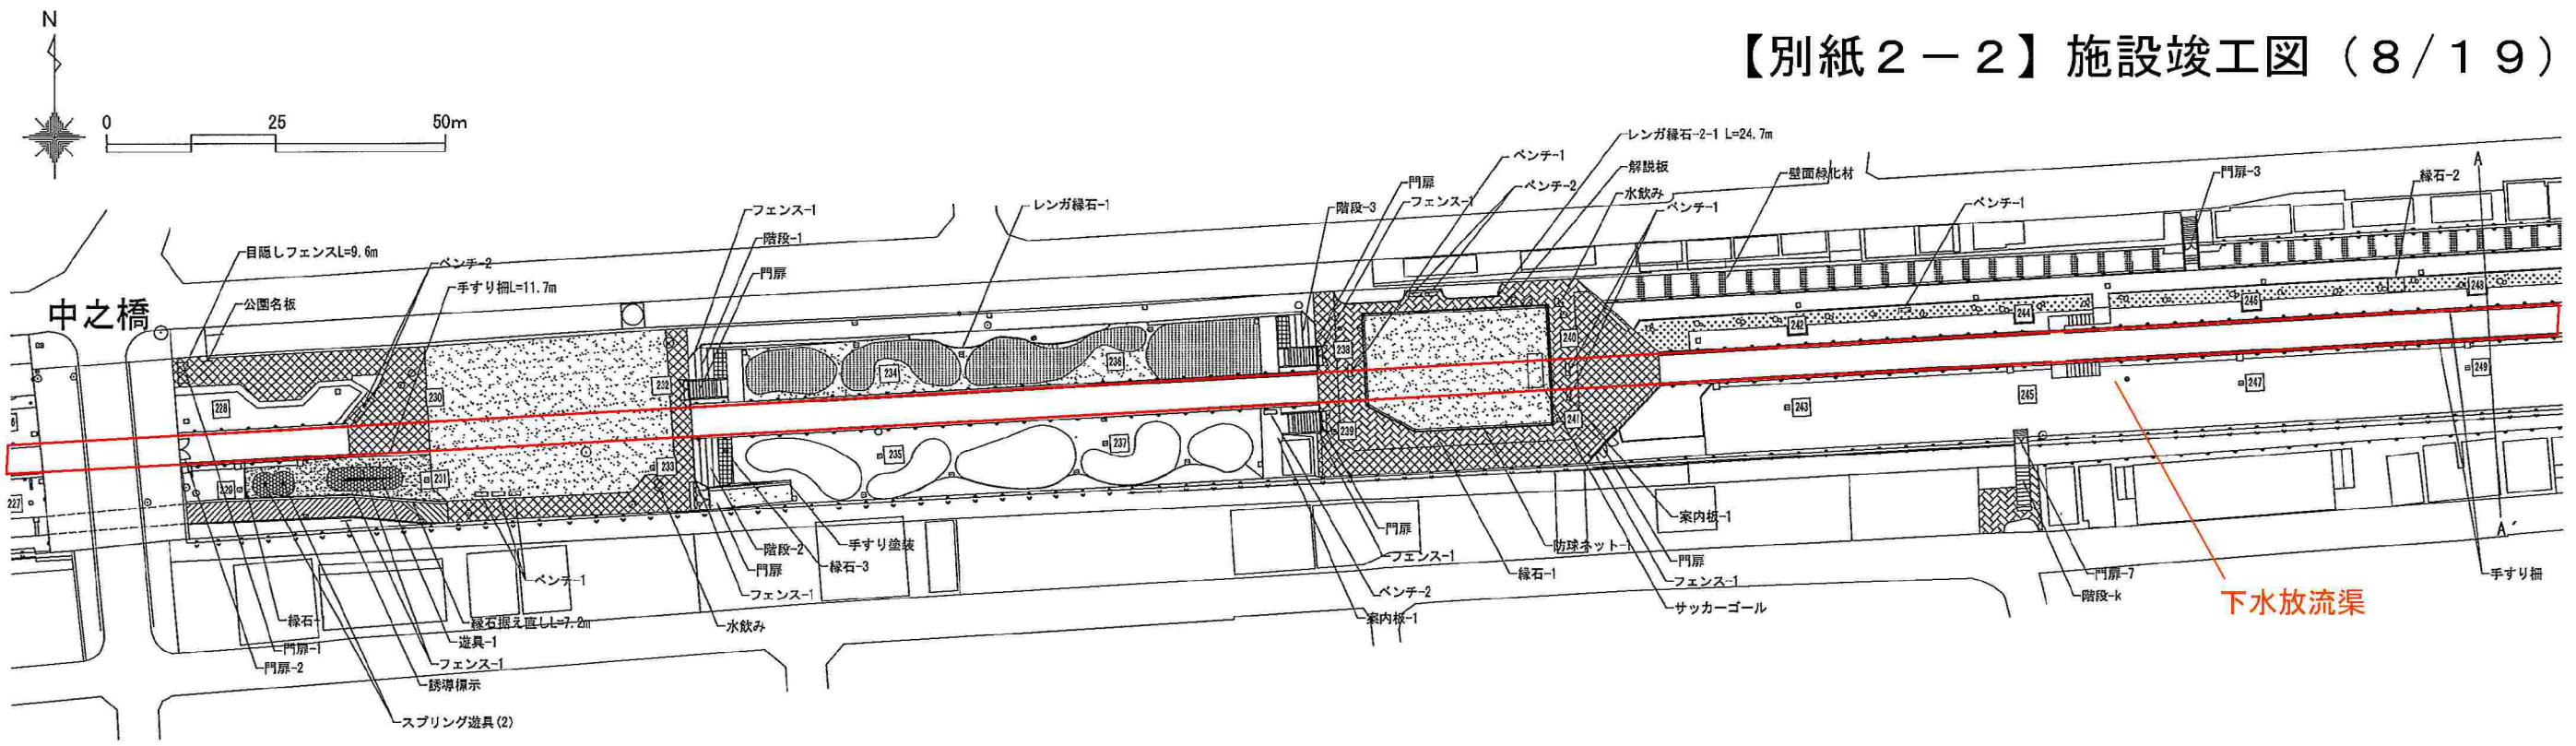


工種	記号	規格	単位	数量	備考
緑石撤去	—		m	2.8	
緑石掘え直し	—		m	13.6	
レンガ緑石-2-1	—	3段	m	24.7	
スプリング遊具	—	チョウチョ、ひよこ	基	2	
サッカーゴール	—		基	1	
解説板	—	W600 H400(板サイズ)	基	2	
目隠しフェンス	—	h=1800	m	9.6	
門扉-1	☑	H=2000 W=3600	基	1	
門扉-2	☑	H=2000 W=3800	基	1	
門扉-3	☑	H=2000 W=1800	基	1	
門扉-4	☑	H=2000 W=4000	基	1	
門扉-5	☑	H=2000 W=3000	基	1	
門扉-6	☑	H=2000 W=2000	基	1	
門扉-7	☑	H=2000 W=1800	基	1	
門扉-8	☑	H=2000 W=3800	基	1	

工種	記号	規格	単位	数量	備考
緑石-1	—	150×120×600	m	184.0	
緑石-2	—	100×100×600	m	2.4	
緑石-3	—	100/110×155×600	m	6.8	
レンガ緑石-1	—	210×100×600	m	31.5	1段縦並
レンガ緑石-2	—	210×100×600	m	23.6	2段積み
L形側溝	—	300B	m	18.2	
階段-1	—		基	1	
階段-2	—		基	1	
階段-3	—		基	1	
階段-k	—		基	1	
景石	—	木曽石φ600内外	個	65	支給材
遊具-1	—	丸太くんだり	基	1	
ショートボール・フラッグ	—		式	1	
ホールカップ	—		箇所	4	
壁面緑化材	—		箇所	44	仕様変更
水飲み	—		基	3	
ベンチ-1	—	H=1800 背無	基	12	PC基礎
ベンチ-2	—	H=1800 背付	基	11	PC基礎
公園名板	—		基	1	
案内板-1	—		基	3	
案内板-2	—		基	1	
誘導標示	—		基	3	
フェンス-1	—	H=1800	m	94.5	
門扉	—	H=1800	基	6	
手すり柵	—		m	16.3	地覆復旧部
防球ネット-1	—	隅切	基	1	
防球ネット-2	—		基	1	
手すり塗装	—		m	258.4	階段パイプ部等含む
管理詰所移設	—		箇所	1	

※下水放流渠本体は指定管理外

【別紙2-2】施設竣工図（9/19）

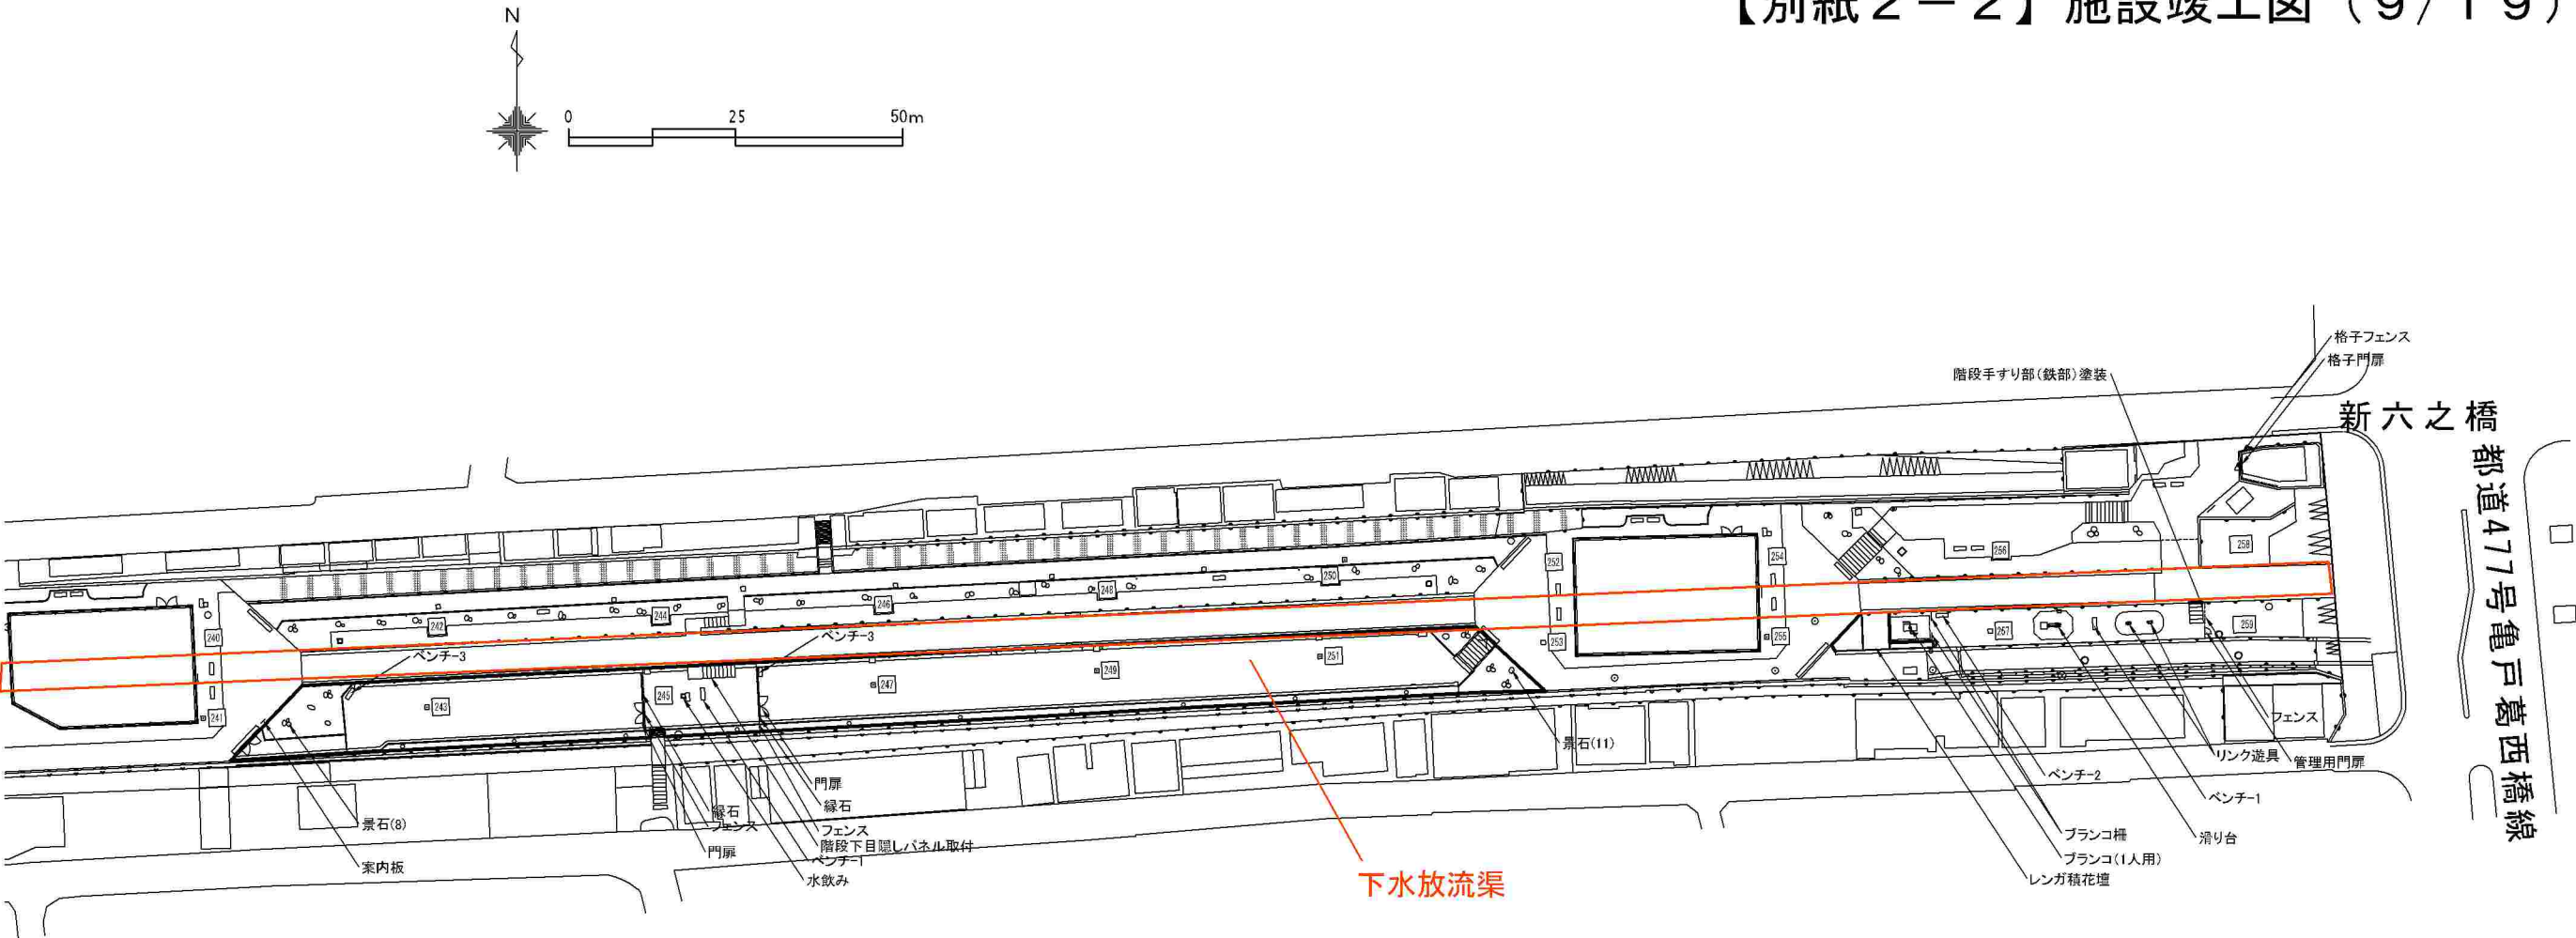


工種	記号	規格	単位	数量	備考
緑石工	=====	100×100×600	m	14.3	
景石		木曽石φ600内外	個	19	支給材
ブランコ		1人用	基	1	
ブランコ柵			基	2	
リンク遊具		消防車・機関車	基	2	
滑り台			基	1	
水飲み		樹共	基	1	
ベンチ-1		W=1800 背無	基	2	PC基礎
ベンチ-2		W=1800 背付	基	1	PC基礎
ベンチ-3		W=1800 背無	基	2	
レンガ積花壇		3段	箇所	1	レンガ積4段・6段・10段
案内板			基	1	
フェンス	---	H=1800	m	20.5	
門扉	=====	H=1800 W=3000	基	2	両開き
格子フェンス	=====	H=1200	m	8.7	
格子フェンス門扉	=====	H=1200 W=1000	基	1	片開き
管理用門扉	=====	H=1800 W=1000	基	1	片開き
階段下目隠しパネル取付			式	1	
階段手すり塗装			式	1	

※下水放流渠本体は指定管理外


【別紙2-2】施設竣工図(10/19)

街区境界点

点名	X	Y
BP3-1	-34251.038	1229.879
BP3-2	-34259.686	1239.684
BP3-3	-34232.880	1372.420
BP3-4	-34226.408	1441.618
BP3-5	-34233.950	1448.297
BP3-11	-34270.134	1231.694
BP3-12	-34260.317	1267.134
BP3-14	-34262.805	1374.629
BP3-15	-34256.344	1443.711
K7-16	-34276.934	1232.340
K7-17	-34274.694	1270.773
K7-18	-34271.568	1325.423
K8-20	-34270.695	1340.693
K8-21	-34264.652	1400.696
K8-22	-34262.860	1442.363
K.27-1	-34230.267	1464.336
K.27-2	-34223.587	1471.778
P.8	-34276.854	1233.977
P.163	-34264.884	1459.318
P.164	-34253.714	1472.596
P.198	-34262.333	1457.799
P.199	-34262.236	1460.198


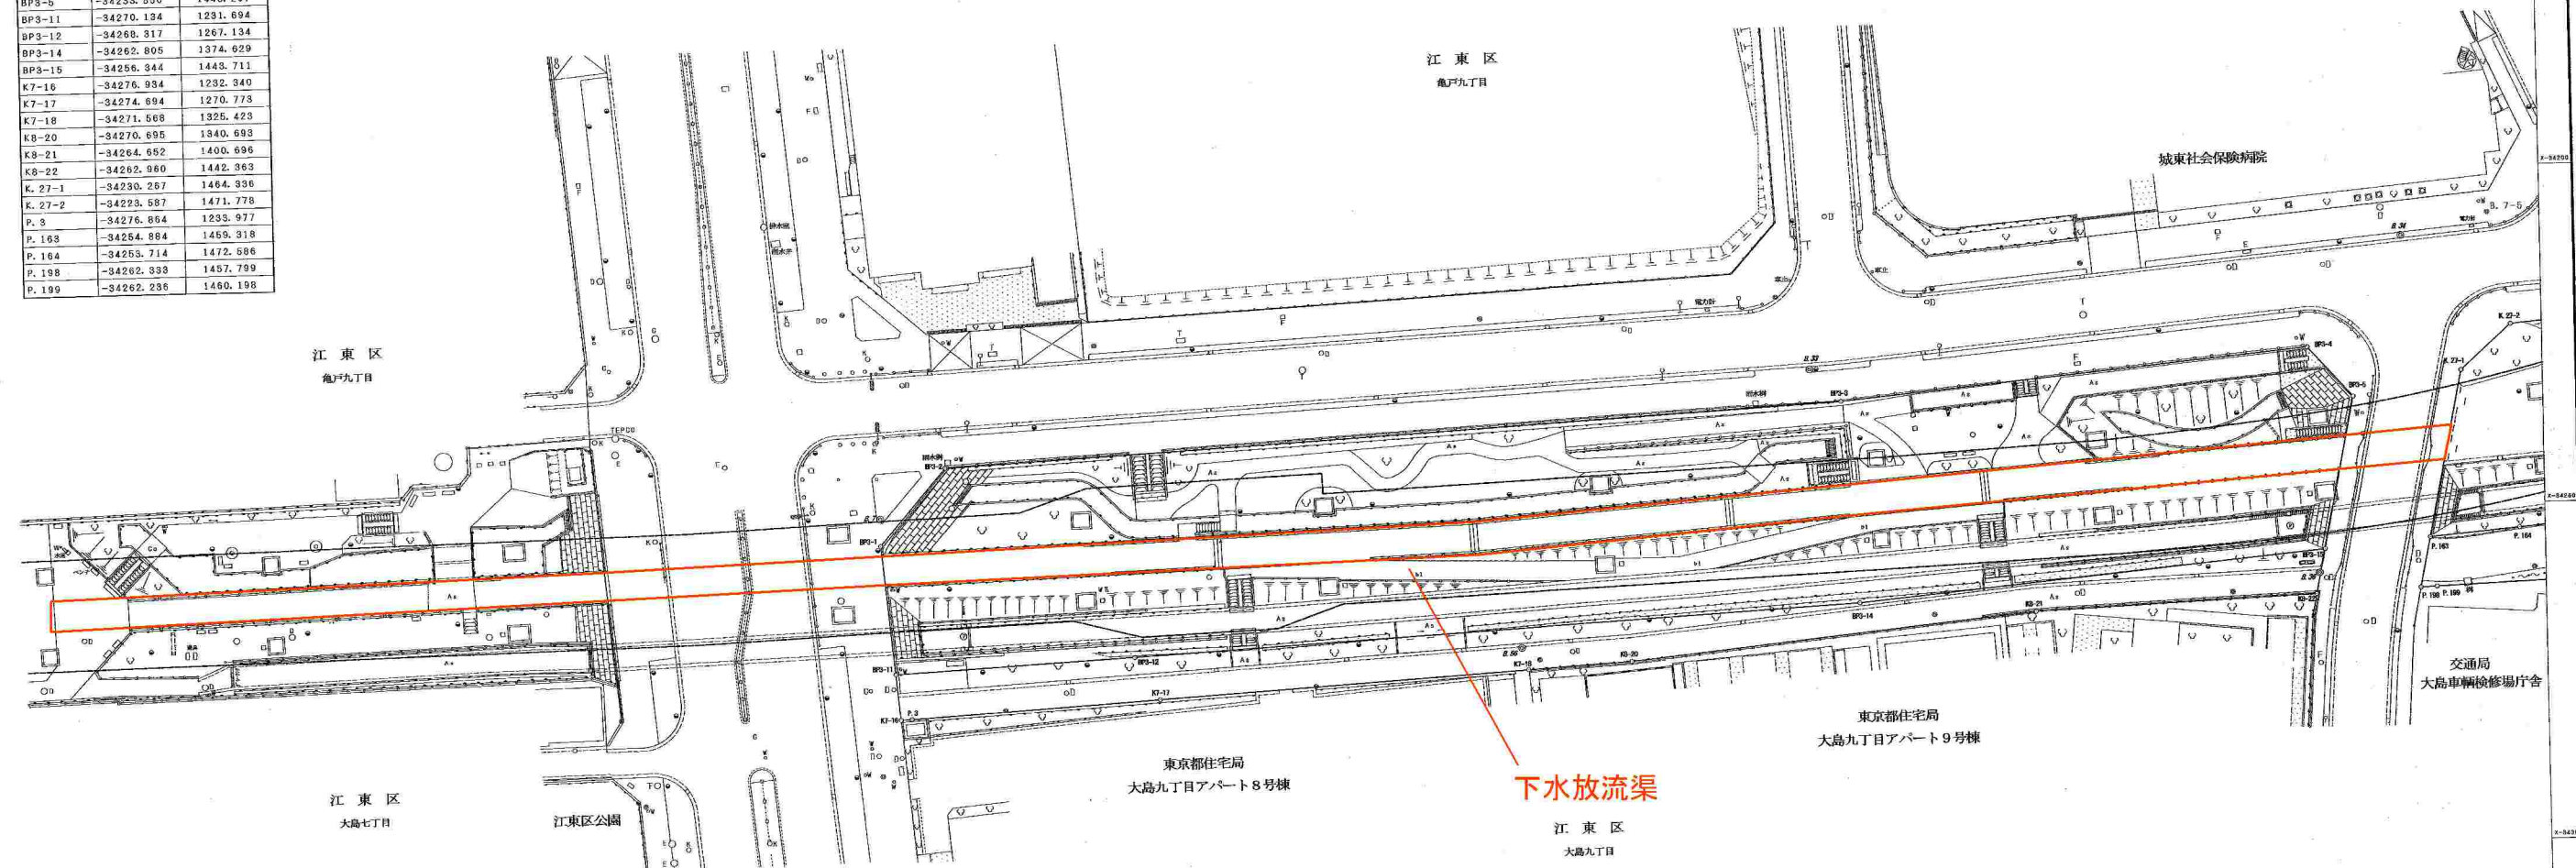


標準横断面図 S=1:200

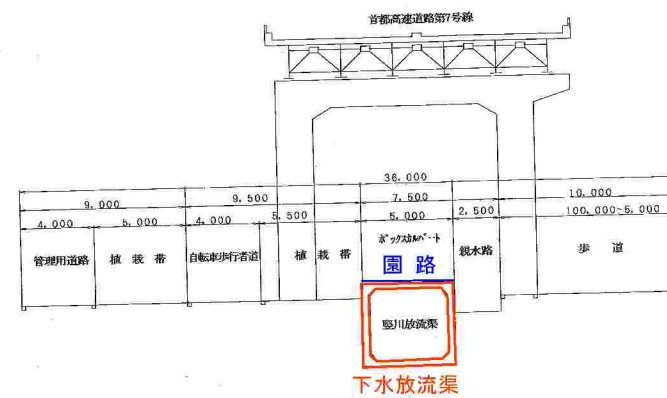

※下水放流渠本体は指定管理外

【別紙2-2】施設竣工図(11/19)

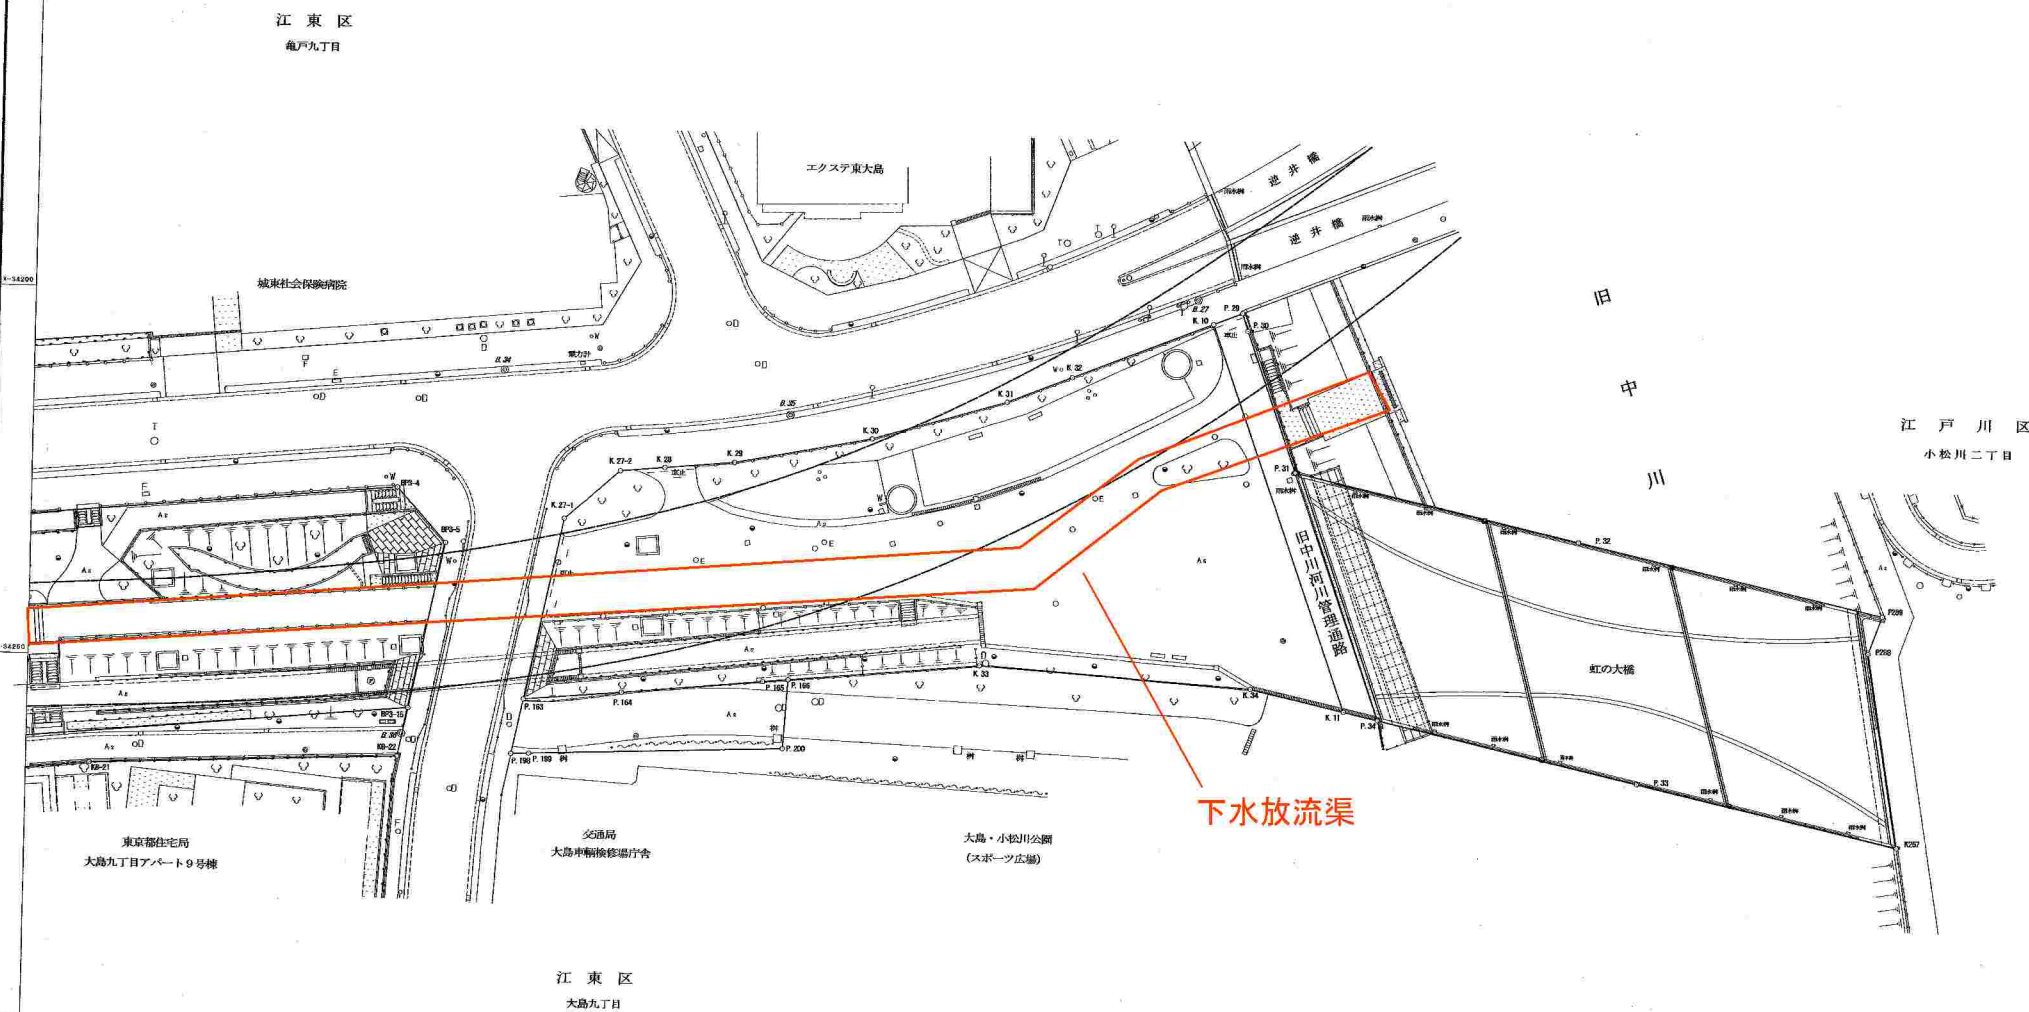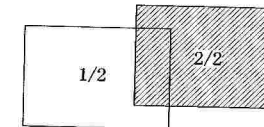

街区境界点

点名	X	Y
BP3-4	-34226.408	1441.618
BP3-5	-34233.850	1448.297
BP3-15	-34256.344	1443.711
K8-21	-34264.652	1400.696
K8-22	-34262.960	1442.363
K257	-34271.194	1645.791
K.10	-34201.991	1561.702
K.11	-34254.316	1570.459
K.27-1	-34230.267	1464.396
K.27-2	-34223.587	1471.778
K.28	-34223.026	1477.792
K.29	-34222.145	1487.208
K.30	-34219.566	1505.785
K.31	-34213.206	1523.933
K.32	-34209.660	1532.705
K.33	-34245.119	1520.965
K.34	-34251.454	1557.791
P288	-34244.910	1641.392
P289	-34239.663	1643.212
P.29	-34200.401	1555.611
P.30	-34202.761	1556.382
P.31	-34221.930	1563.192
P.32	-34230.586	1601.818
P.33	-34253.270	1610.434
P.34	-34255.356	1575.080
P.163	-34254.884	1459.318
P.164	-34253.714	1472.586
P.165	-34251.865	1491.694
P.166	-34251.535	1495.125
P.198	-34262.333	1457.789
P.199	-34262.236	1450.198
P.200	-34260.918	1494.547

※下水放流渠本体は指定管理外

路線名	自転車歩行者道第3号線		
工事件名			
工事箇所又は地名	江東区亀戸九丁目地内及び大島九丁目地内		
図面名称	現況平面図(2/2)	縮尺	1:500
作成年月日	平成18年12月20日	図面番号	
	課長	係長	照査
			設計
東京都再開発事務所			2
			17