



【別紙 2-2】施設竣工図 (12/19)

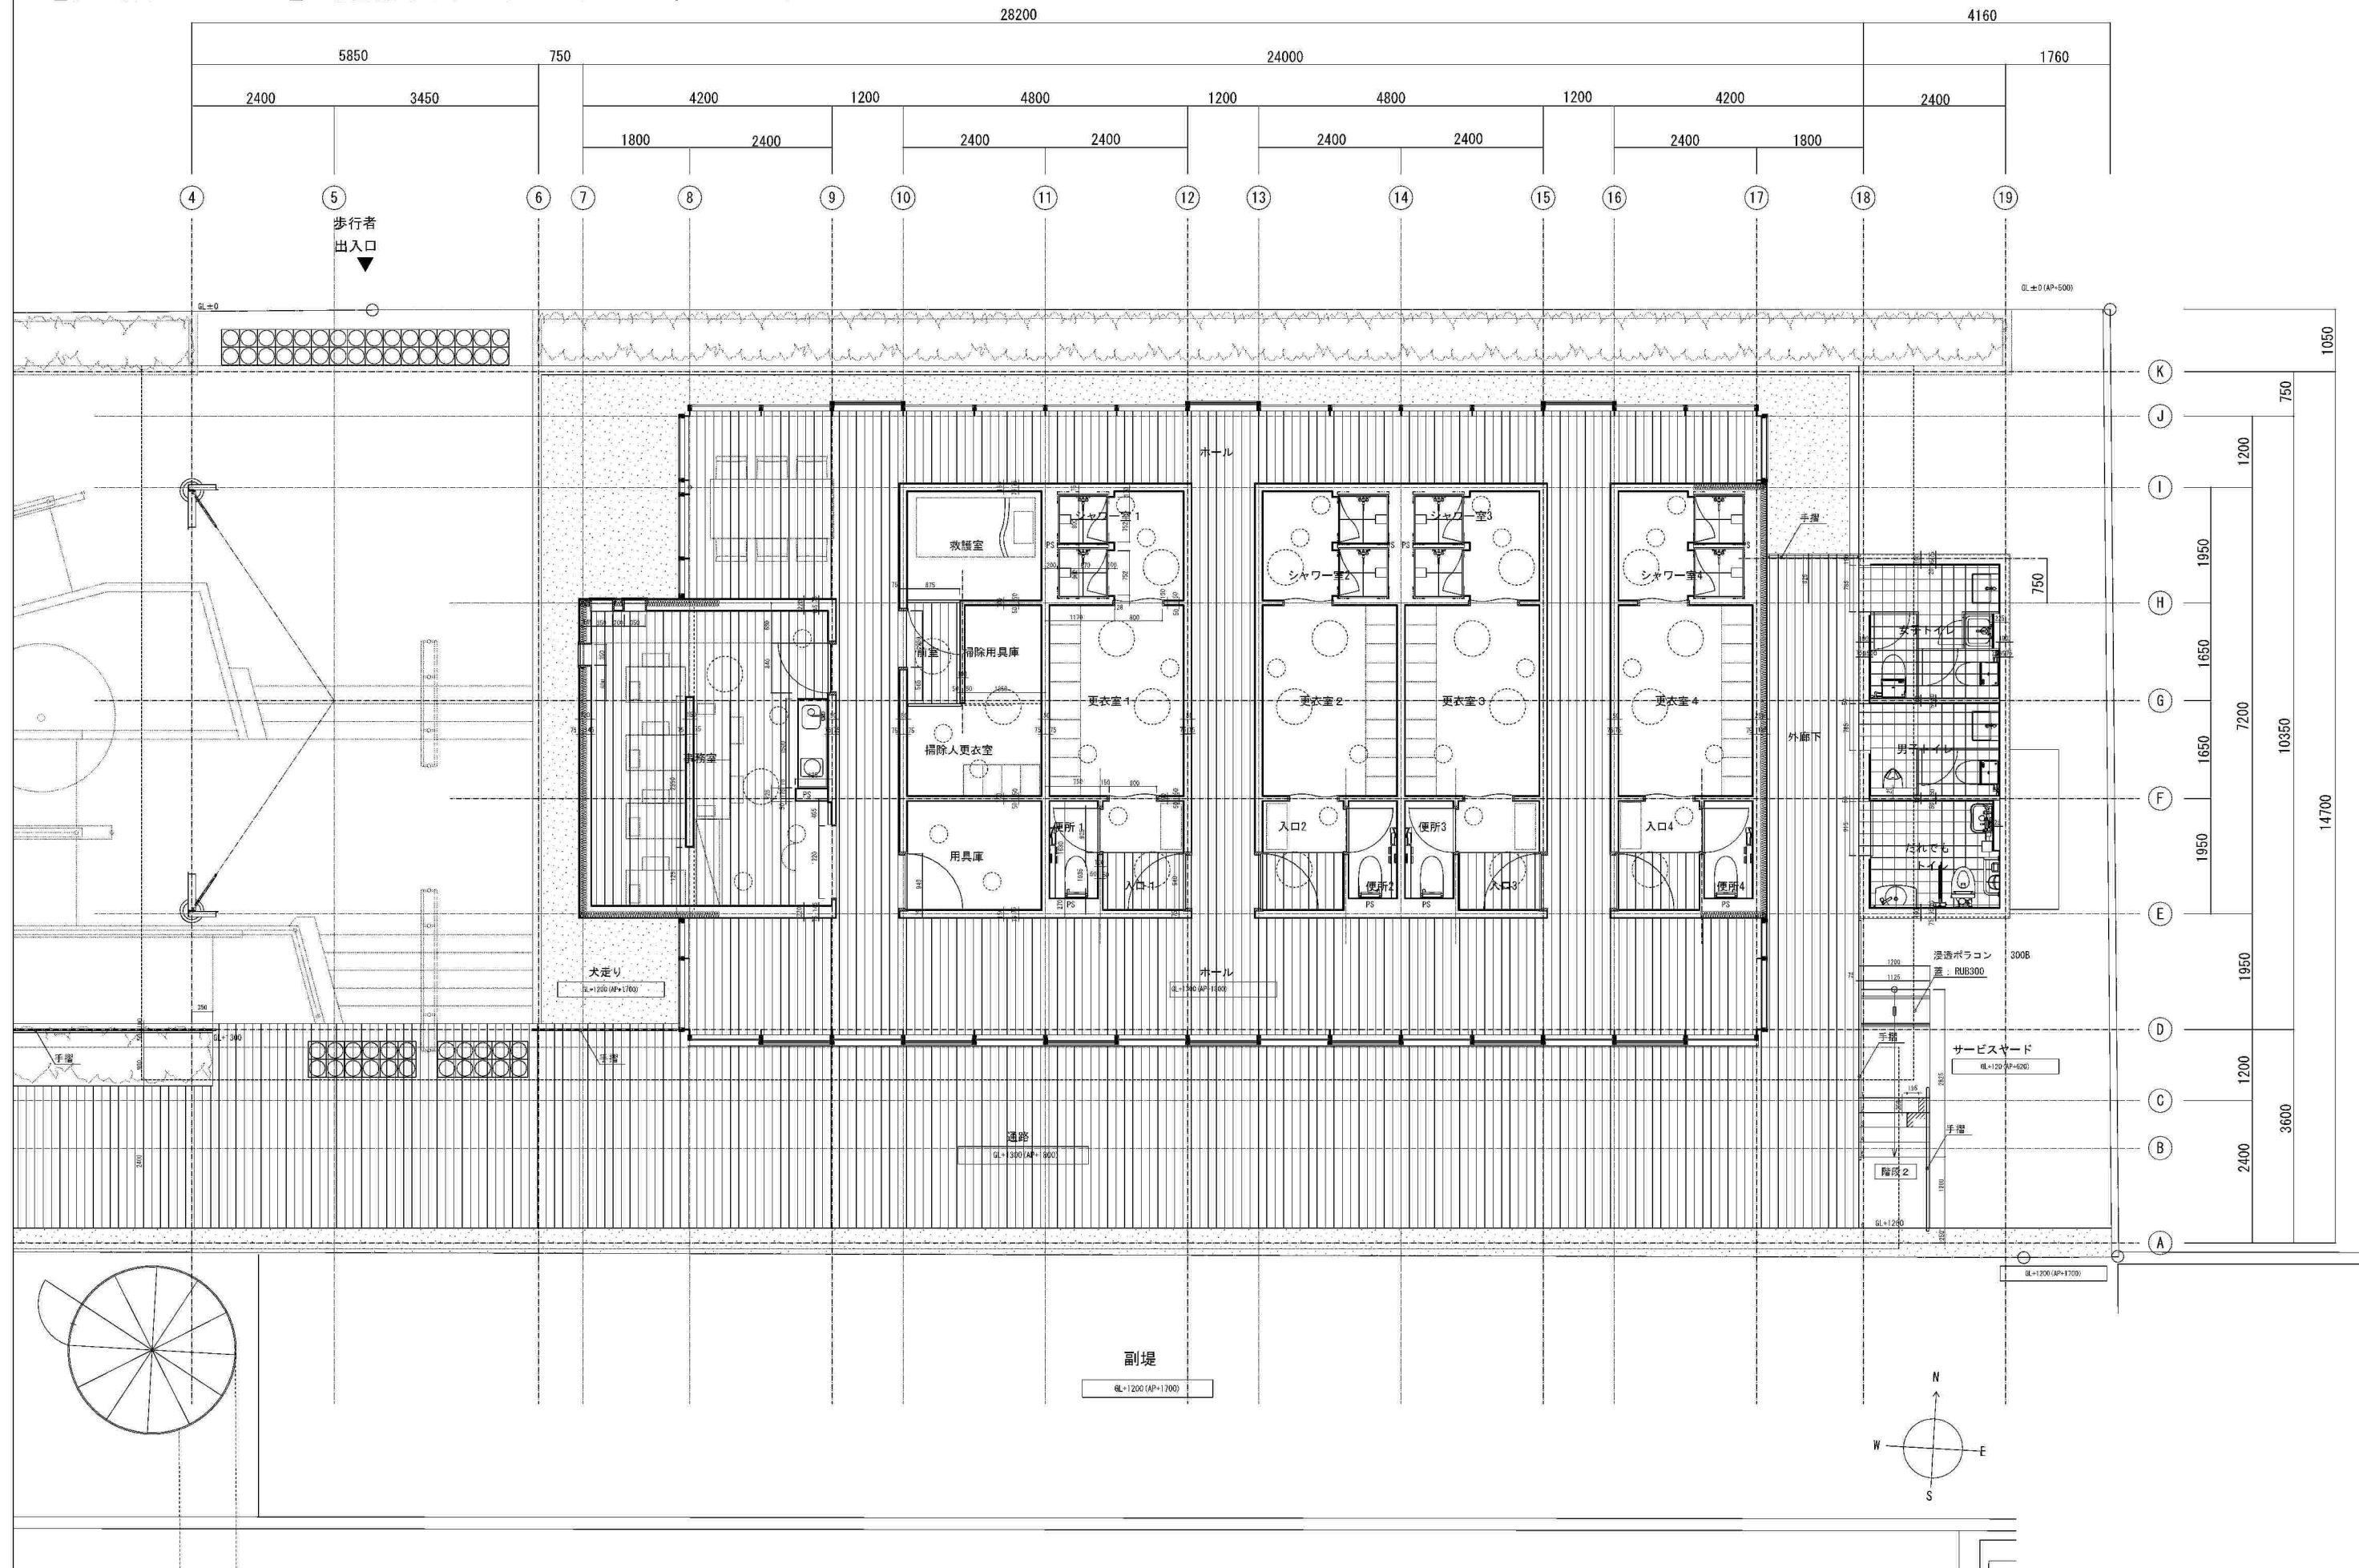


【別紙2-2】施設竣工図（13/19）

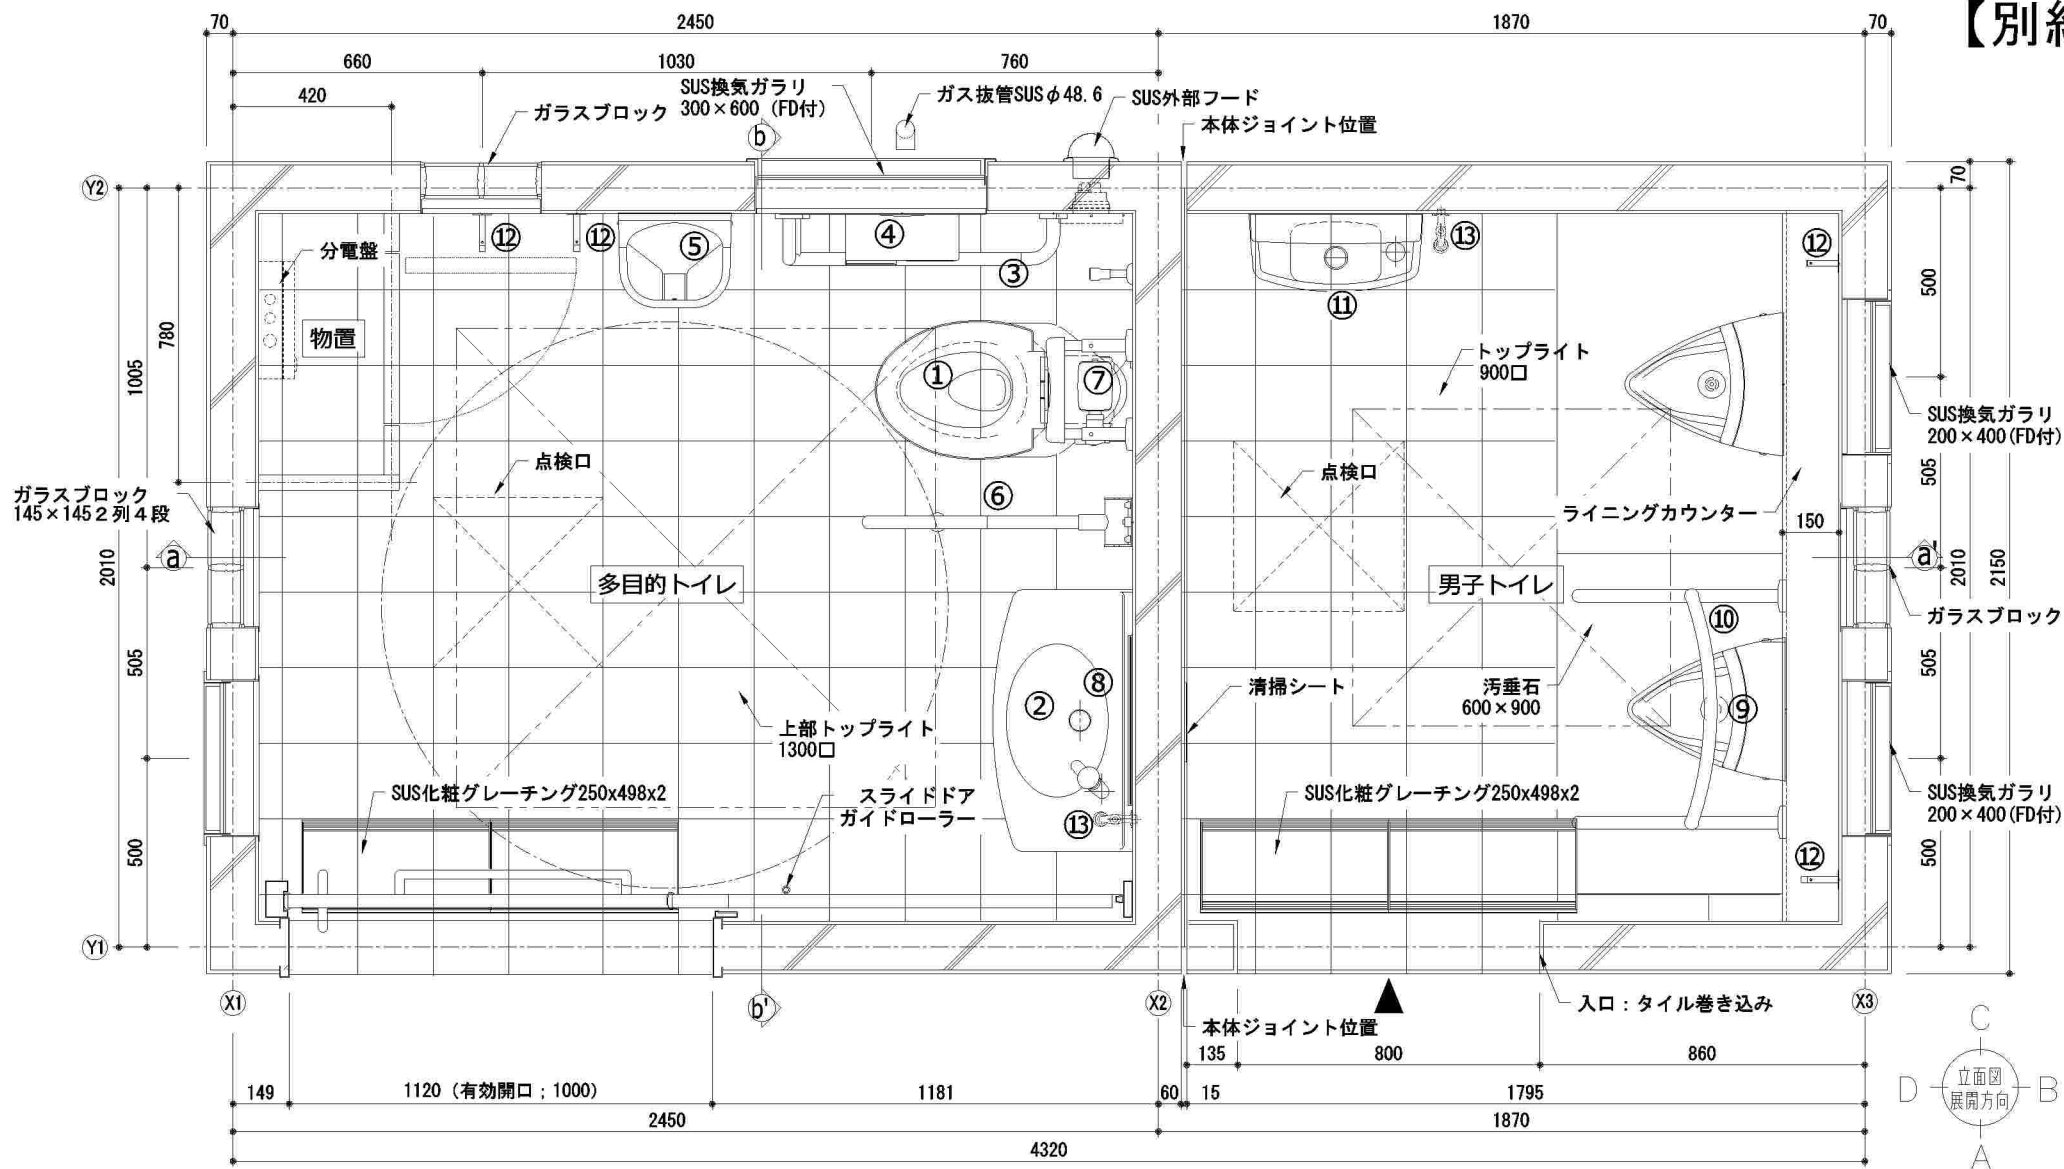

平面図 1/20

面積表

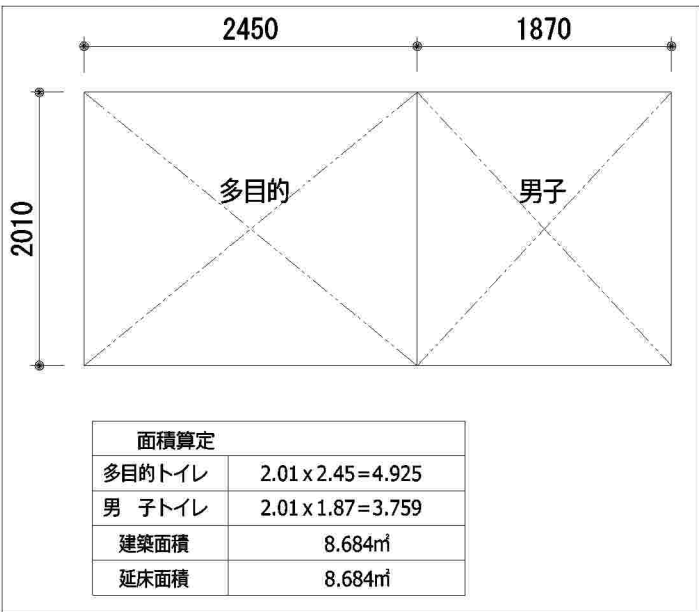

外部仕様表

部 位	仕 様	色・品番・加工
屋 根	RC下地防水塗装仕上、陸屋根形状	
外 壁	腰部RC下地モザイクタイル仕上 上部吹付塗装仕上	一部レリーフ模様 ロゴマークとイラストは監督員の指示による
採 光	ドーム型ポリカーボネートトップライト1300角,900角 壁部:ガラスブロック:□145、横2列縦4段	(網入りガラス6.8mm)告示1399号 第5の三
出入口	多目的三方枠・ステンレス製 有効開W1000xH1950 ハンガードア:鋼製(ガイドローラー付・戸当り保護) 男子三方枠:ステンレス製 有効開W800xH1950	管理錠(江東区指定) 内掛標示錠(非常解除錠付)
その他	換気ガラリ:300×600,200×400 換気フード100型 ピクトサイン:SUS製t1.5	ステンレス、防火 ステンレス 多目的:400x600、江東区:300×300

特記事項

・許容地耐力:30KN/㎡ ・基礎・鉄筋:SD295A(但しD19以上はSD345とする。) ・給排水・電気設備二次側一式 ・照明器具類は自動点滅器により制御とする。	・基礎コンクリート:FC21N/mm2 ・本体:RC造・2分割納入方式 ・外壁造形部の色は協議の上決定する。 ・本製品は賠償責任保険に加入した製品とする。
--	--

* 本製品は、株式会社都市環境製作品と同等品以上とする。

内部仕様表

部 位	仕 様	色・品番・加工
内 壁	全面タイル貼り	インプルプチコレ25角 PTI/S-08
床タイル	□200 磁器質タイル	協議の上決定とする
巾木タイル	□200 H=200	協議の上決定とする
衛生器具	別表に表記	
排水器具	SUSグレーチング250×498×2	ステンレス(滑り止め仕様)
その他	汚垂石 洗面器補強金物 清掃シート:アクリル板	600×900 ステンレス特注 A4サイズ

衛生器具表



名 称	品 質 ・ 仕 様	数 量	色・仕様
① 洋風大便器	CFS494CNRA + TC301V13 + TES47UR+THE28A	1	パステルアイボリー(#SC1)
② 洗面器	L270D + TL19AR	1	パステルアイボリー(#SC1)
③ L型手摺	T114CL10	1	ミルベージュ
④ 紙巻器	YH150LS + YHP150L	1	ステンレス
⑤ ベビーチェアー	YKA15R	1	
⑥ はね上げ手摺	T114HK7	1	ミルベージュ
⑦ パウチ尿尿洗浄	EWCS802R	1	
⑧ 鏡	KSN 450W×800H(シマフツ)	1	ステンレス
⑨ 小便器	UFS900R	2	パステルアイボリー
⑩ 小便器手摺	T114CU2R	1	ミルベージュ
⑪ 手洗い器	LSK870ASFR	1	パステルアイボリー
⑫ フック	YKH21R	4	ステンレス
⑬ 清掃用水栓	T28AKUH13	2	

※パウチ尿瓶洗浄使用説明プレートを表示する。(取付高さ FL+1350)

※ピクトサインには点字プレートを設置する。

工事番号	江東区土木部河川公園課 平成 30 年度第 21 号	図面番号	全 28 葉の内 22
工事件名	亀島橋陸公衆便所改築工事		
工事箇所	江東区亀戸一丁目1番1号		
図 名	詳細図2(仕様表・平面図・器具表)		
縮 尺	1:10(A1) 1:20(A3)		
課 長	係 長	照 査 者	設 計 者
製 図	写 図		



平成
30年
10月
18日
江東区土木部河川公園課

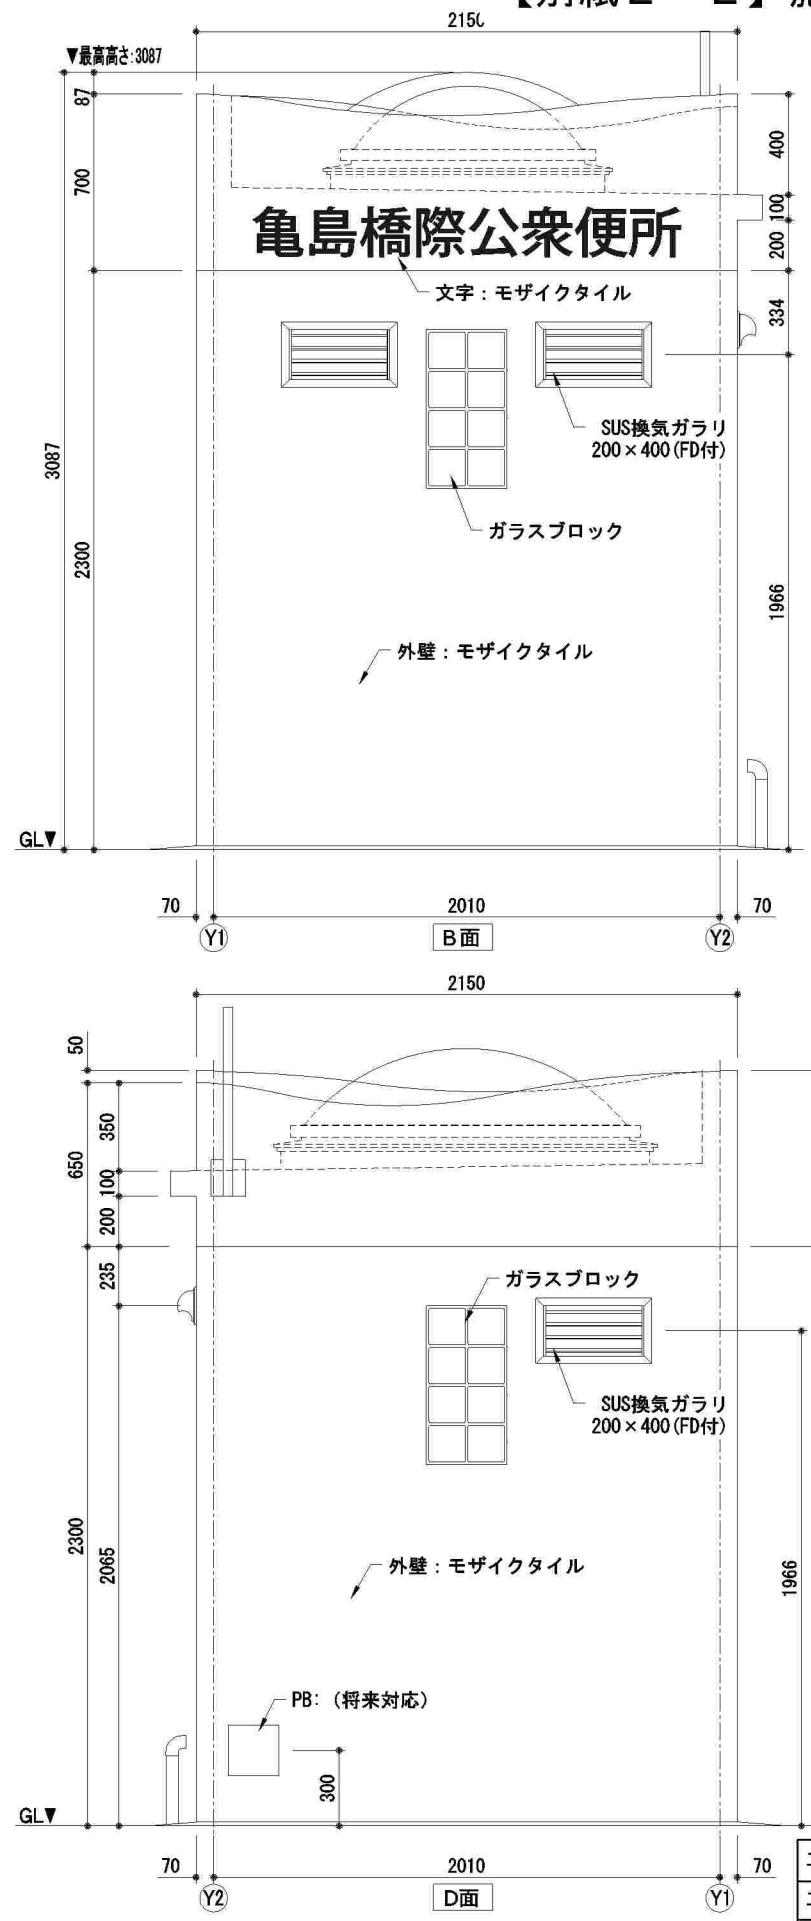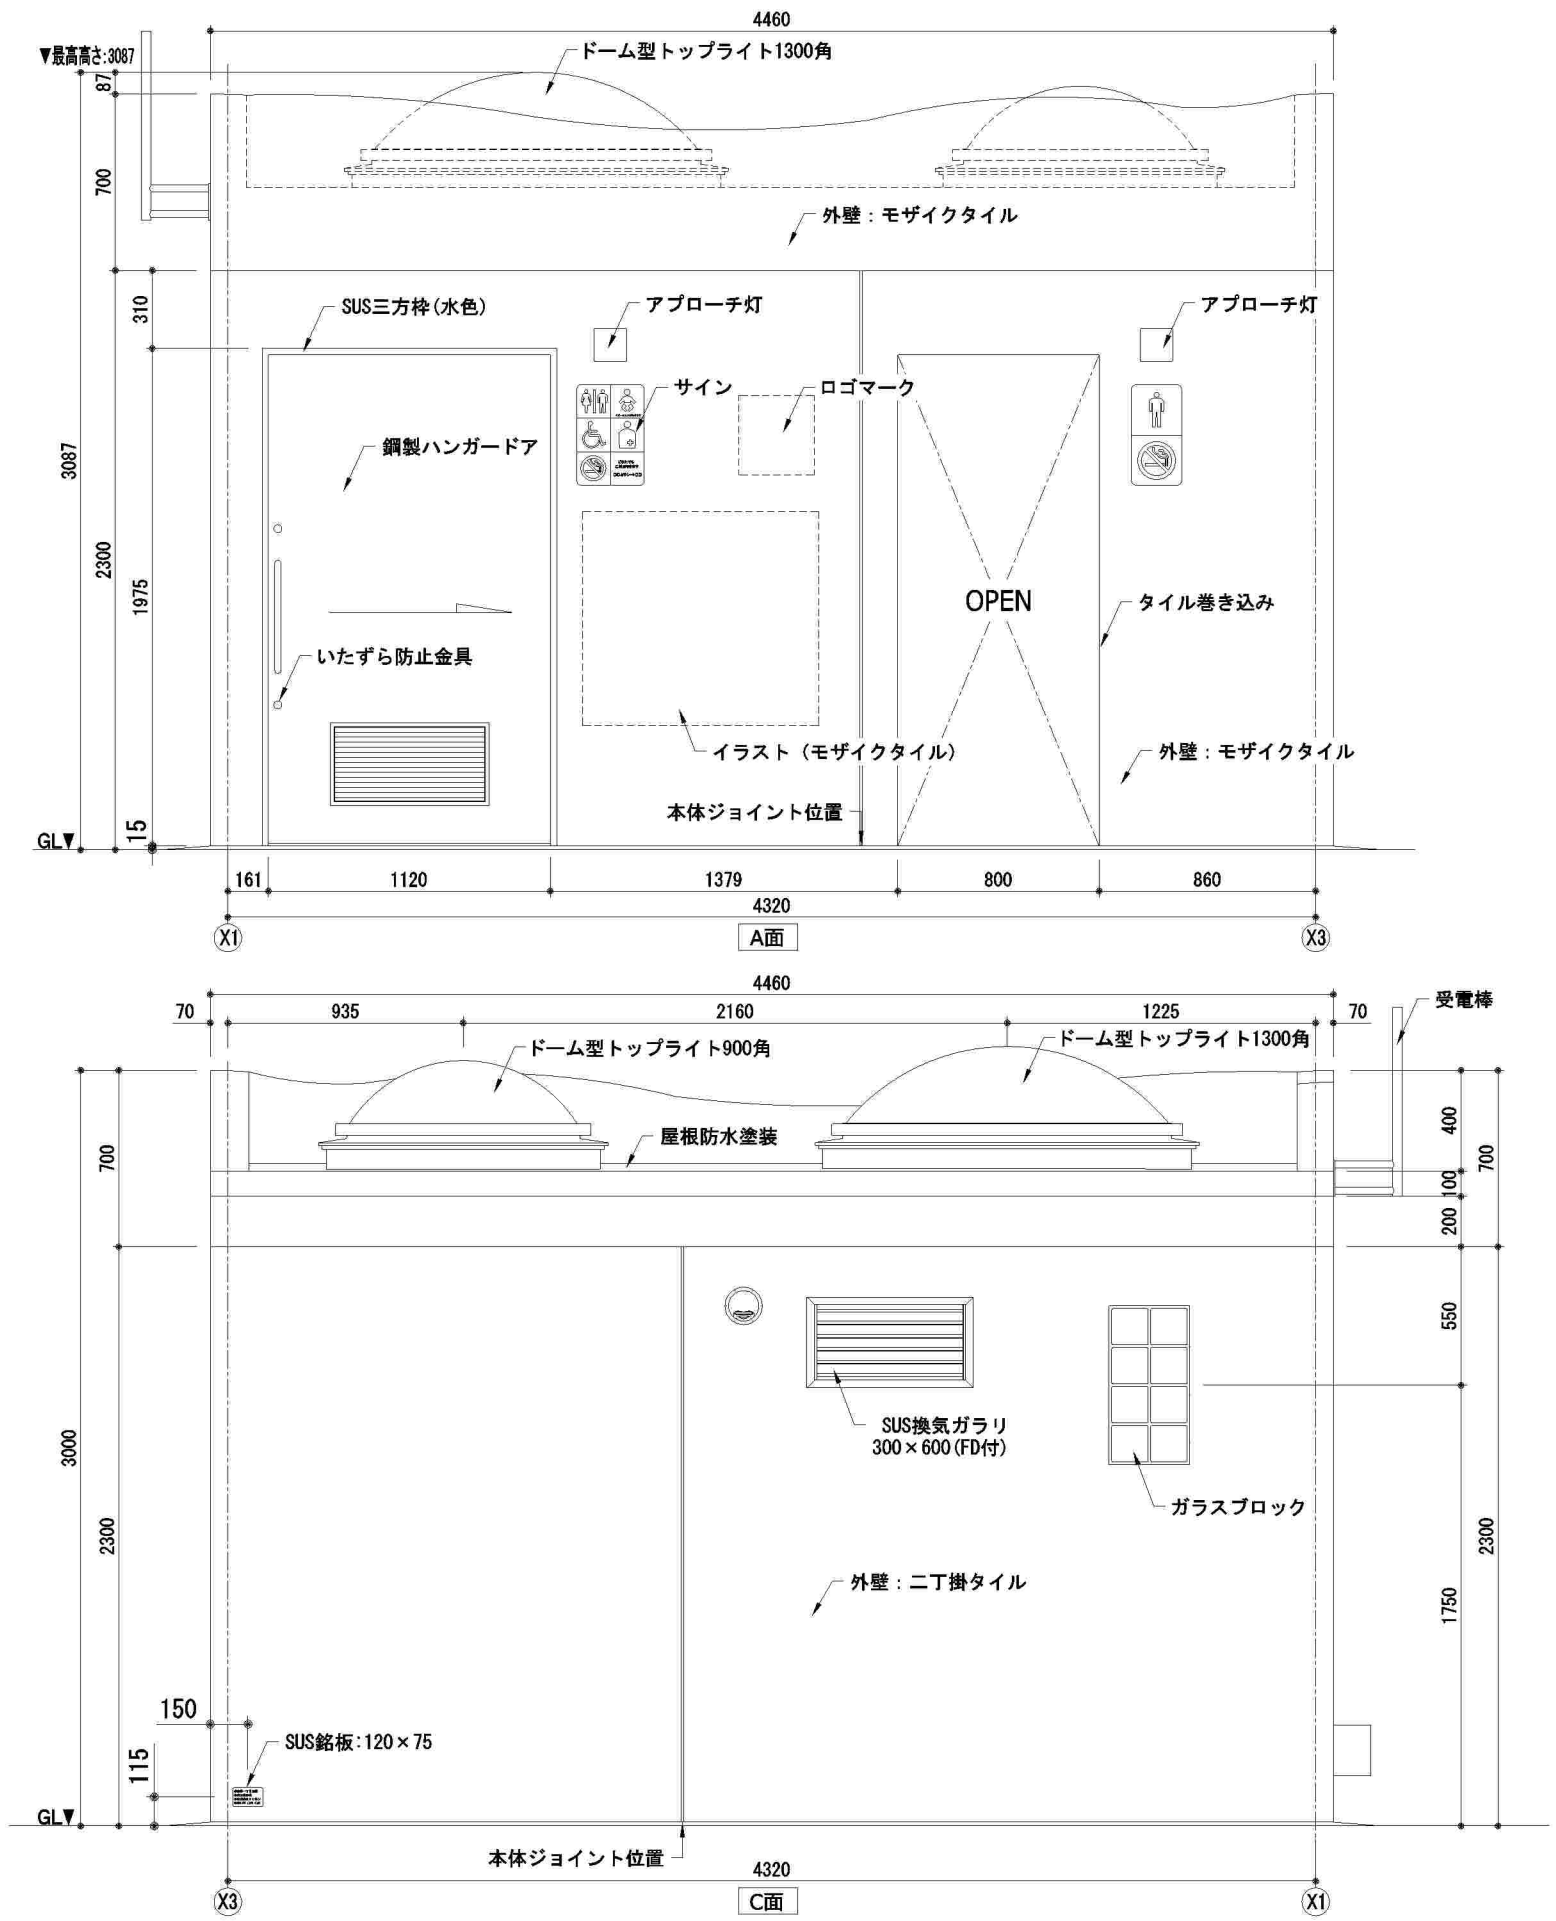

*ロゴマーク、イラストのデザインは監督員の指示による。


工事番号	江東区土木部河川公園課 平成 30 年度第 21 号	図面番号	全 28 葉の内 23
工事件名	亀島橋際公衆便所改築工事		
工事箇所	江東区亀戸一丁目1番1号		
図名	詳細図3(立面図)		
縮尺	1:15(A1) 1:30(A3)		
課長	係長	照査者	設計者
製図	写図	図	写
平成 30 年 10 月 18 日			

【別紙2-2】施設竣工図（15/19）

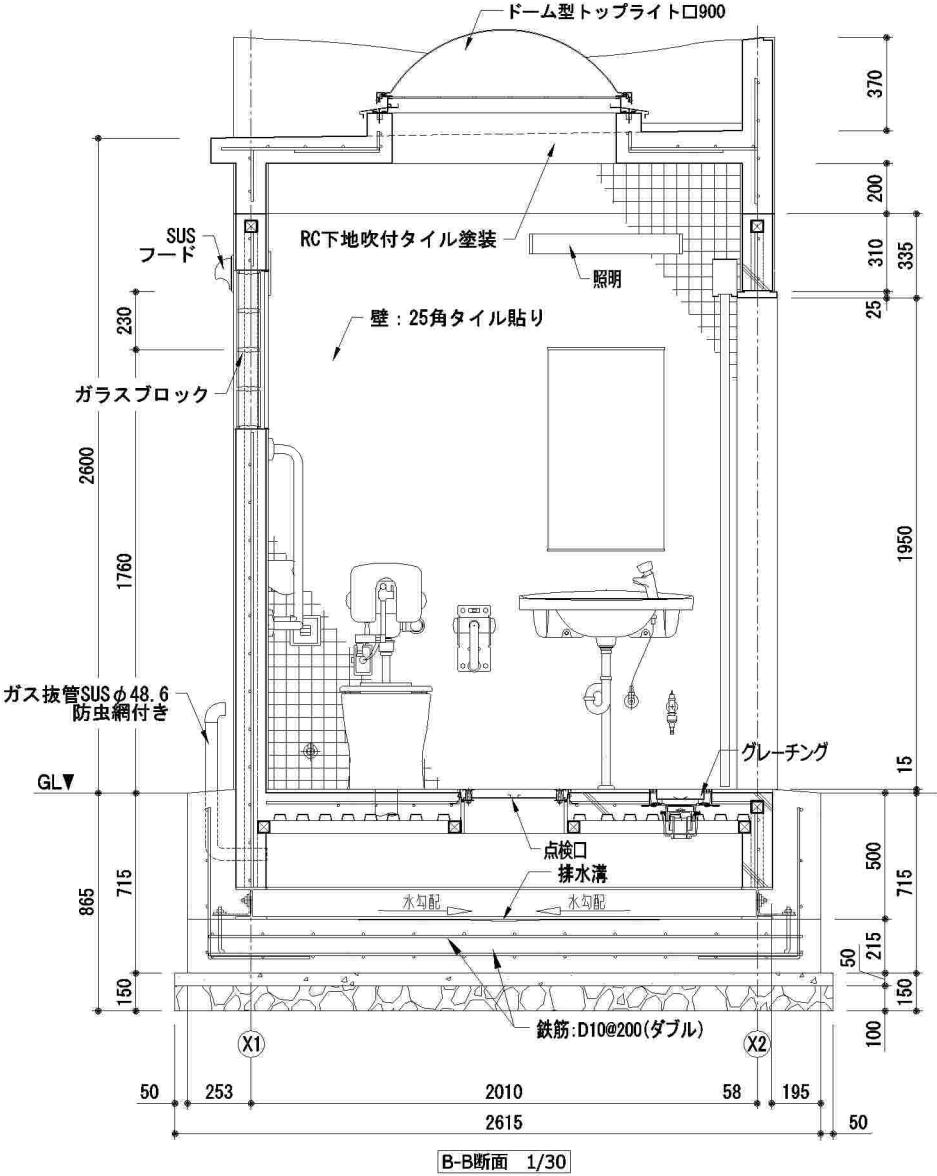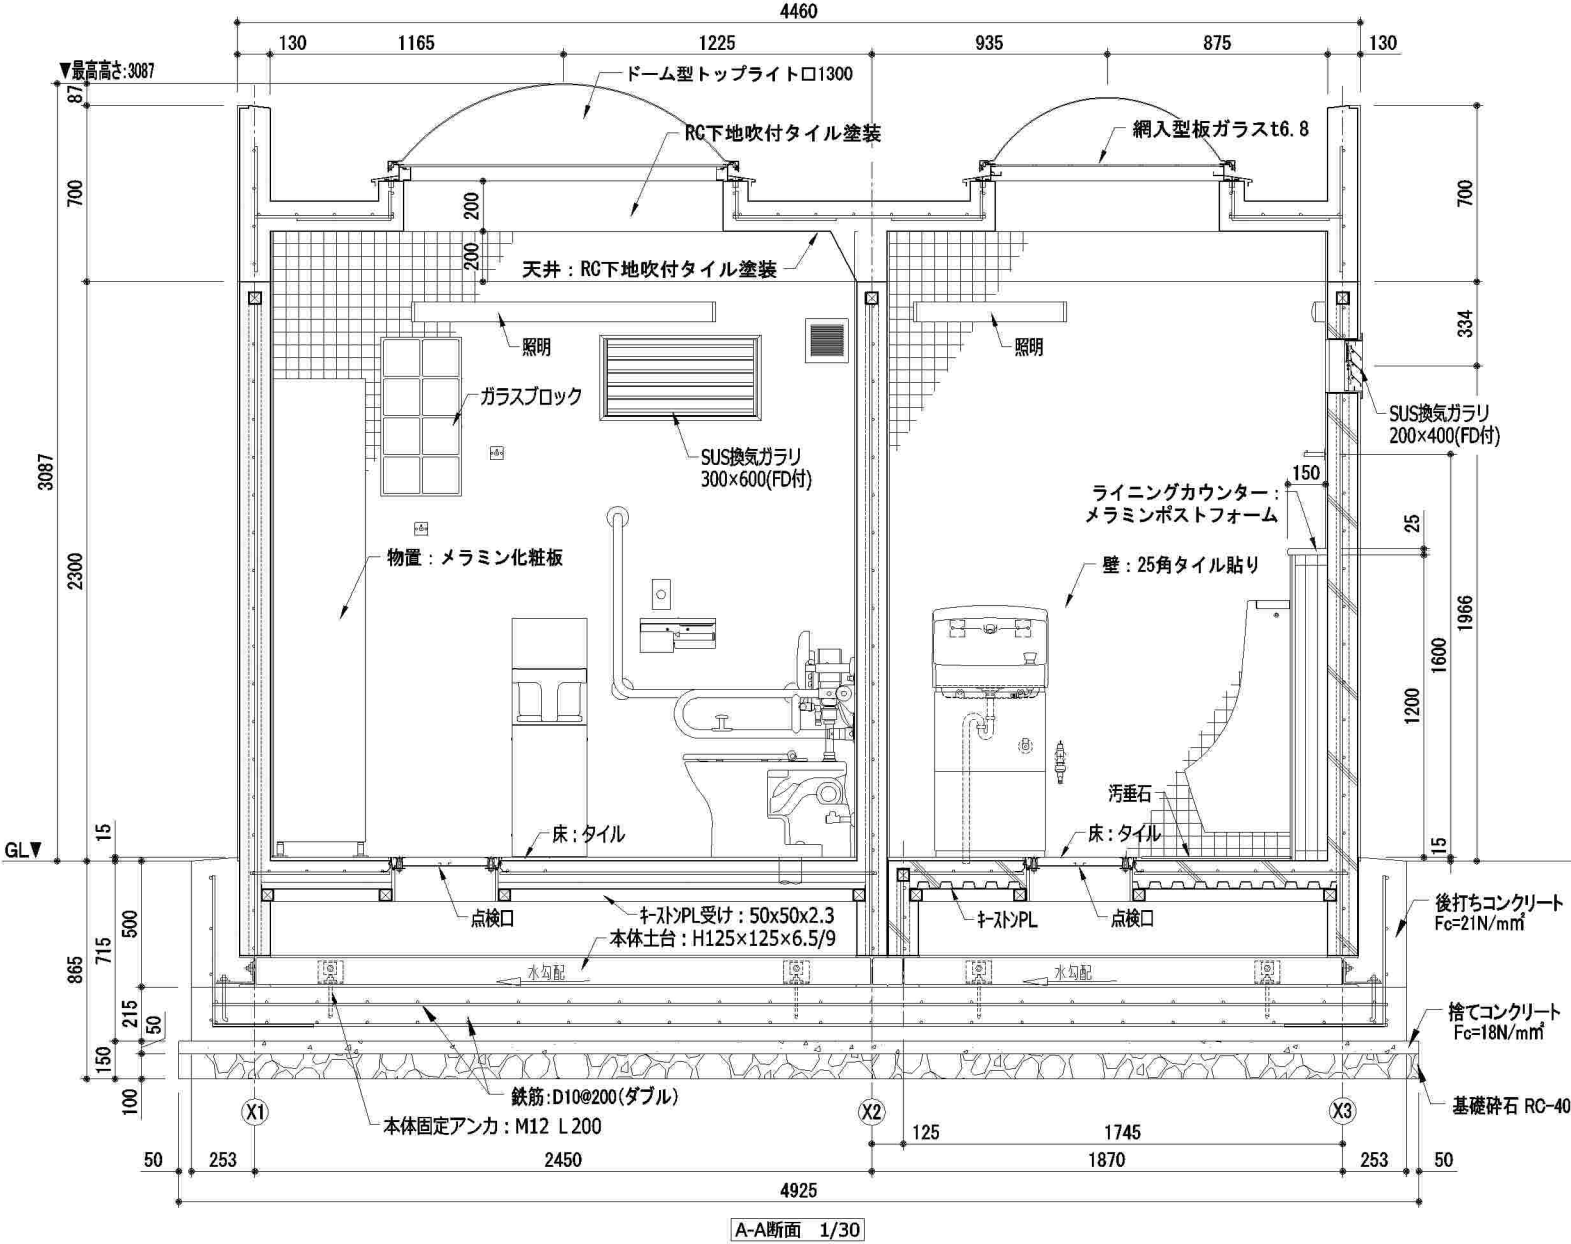

工事番号	江東区土木部河川公園課 平成 30 年度第 21 号	図面番号	全 28 葉の内 24
工事件名	亀島橋陸公衆便所改築工事		
工事箇所	江東区亀戸一丁目1番1号		
図名	詳細図4(断面図)		
縮尺	1:15(A1) 1:30(A3)		
課長	係長	照査者	設計者
製図	写図		





平成
30年
10月
18日
江東区土木部河川公園課

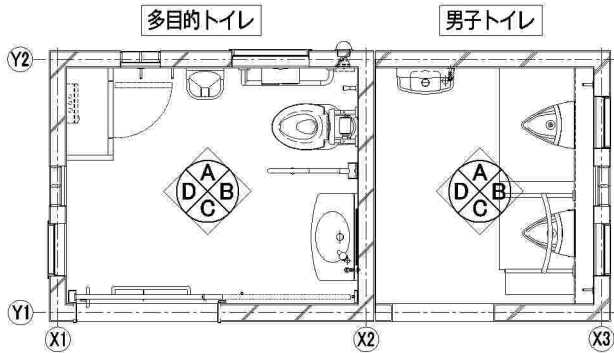





衛生器具表

	名 称	品 質 ・ 仕 様	数 量
①	洋風大便器	CFS494CNRA + TC301V13 + TES47UR+THE28A	1
②	洗面器	L270D + TL19AR	1
③	L型手摺	T114CL10	1
④	紙巻器	YH150LS + YHP150L	1
⑤	ベビーチェア	YKA15R	1
⑥	はね上げ手摺	T114HK7	1
⑦	パウチ尿尿洗浄	EWCS802R	1
⑧	鏡	KSN 450W × 800H(シマップン)	1
⑨	小便器	UFS900R	2
⑩	小便器手摺	T114CU2R	1
⑪	手洗い器	LSK870ASFR	1
⑫	フック	YKH21R	4
⑬	清掃用水栓	T28AKUH13	2

男子トイレ

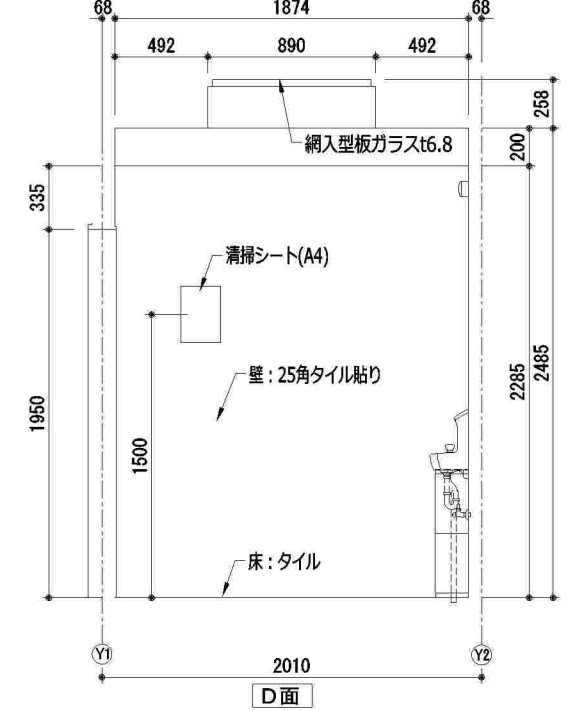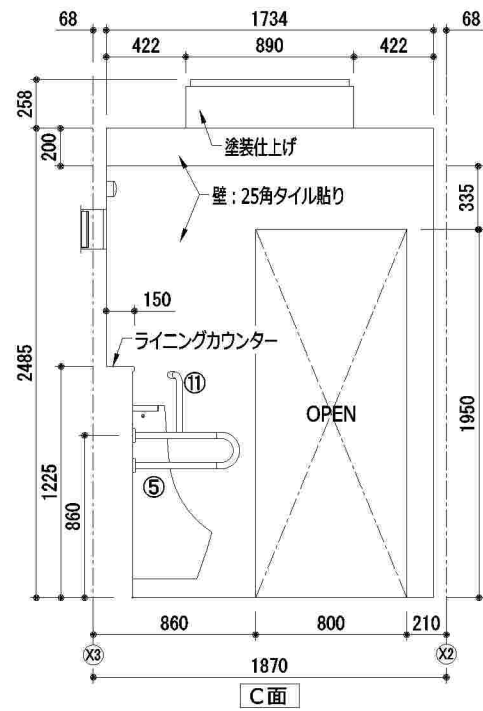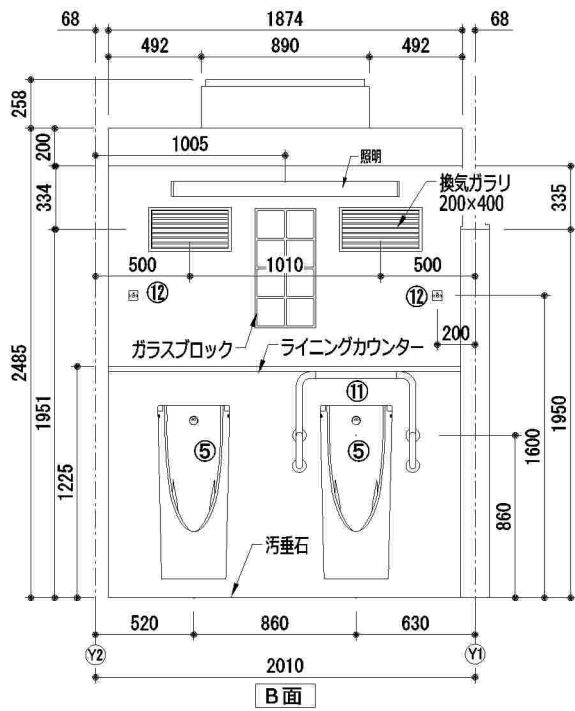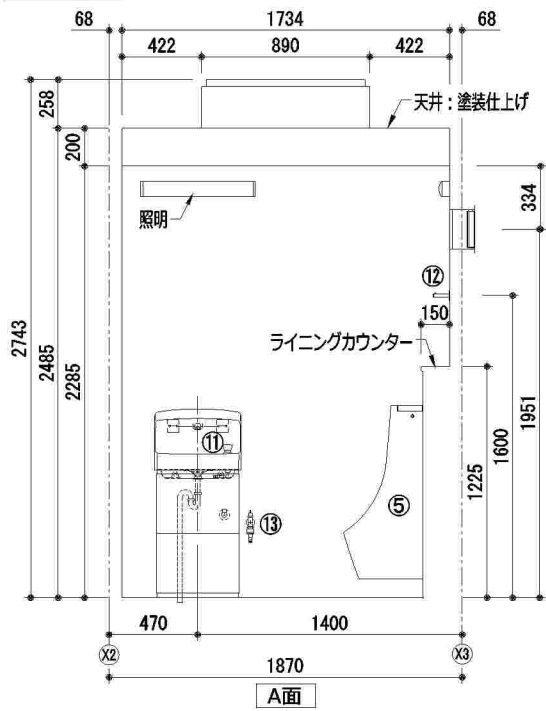


多目的トイレ

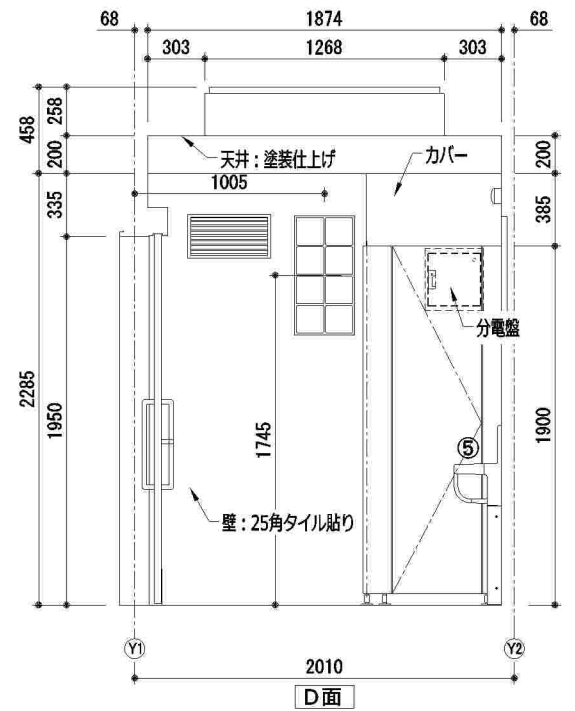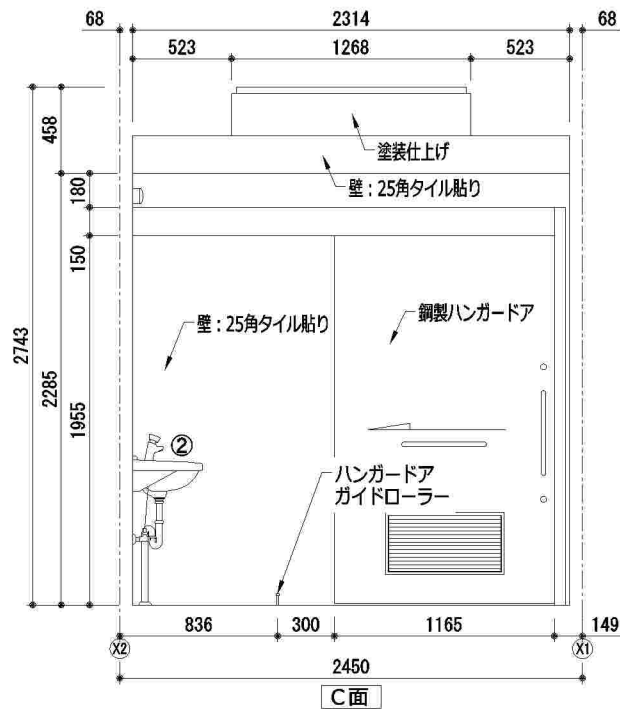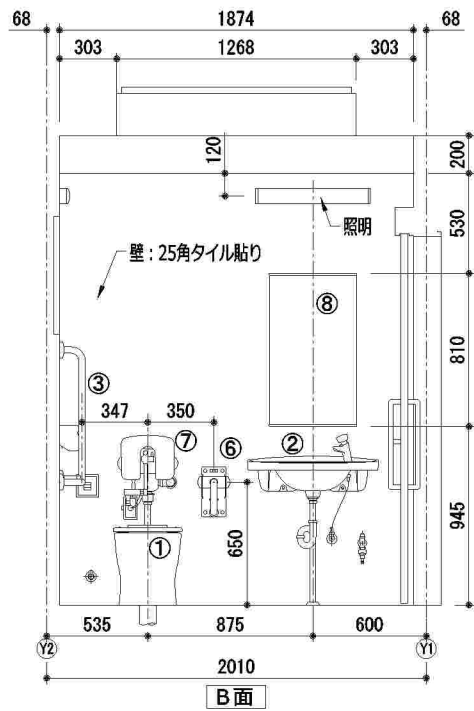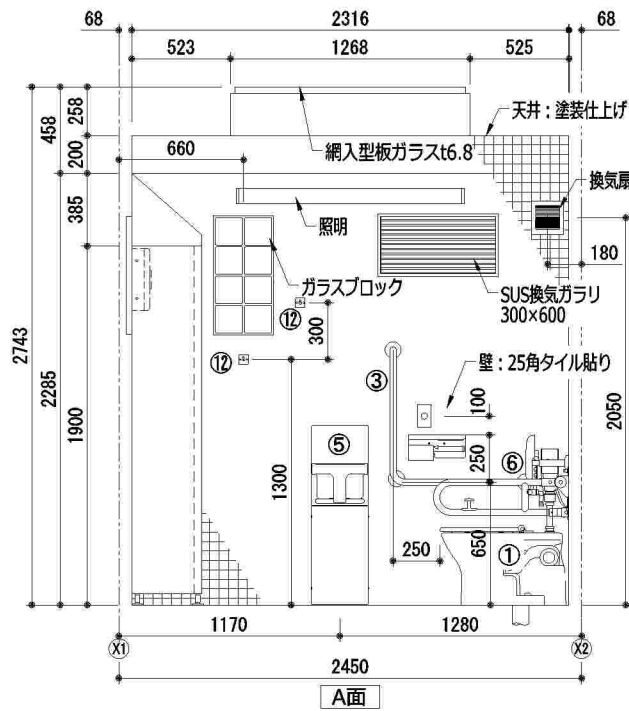

工事番号	江東区土木部河川公園課 平成 30 年度第 21 号	図面番号	全 28 葉の内 25
工事件名	亀島橋陸公衆便所改築工事		
工事箇所	江東区亀戸一丁目1番1号		
図 名	詳細図5(展開図)		
縮 尺	1:20(A1) 1:40(A3)		
課 長	係 長	照 査 者	設 計 者
			製 図 写 図

平成
30年
10月
18日
江東区土木部河川公園課


【別紙 2 - 2】施設竣工図（17/19）

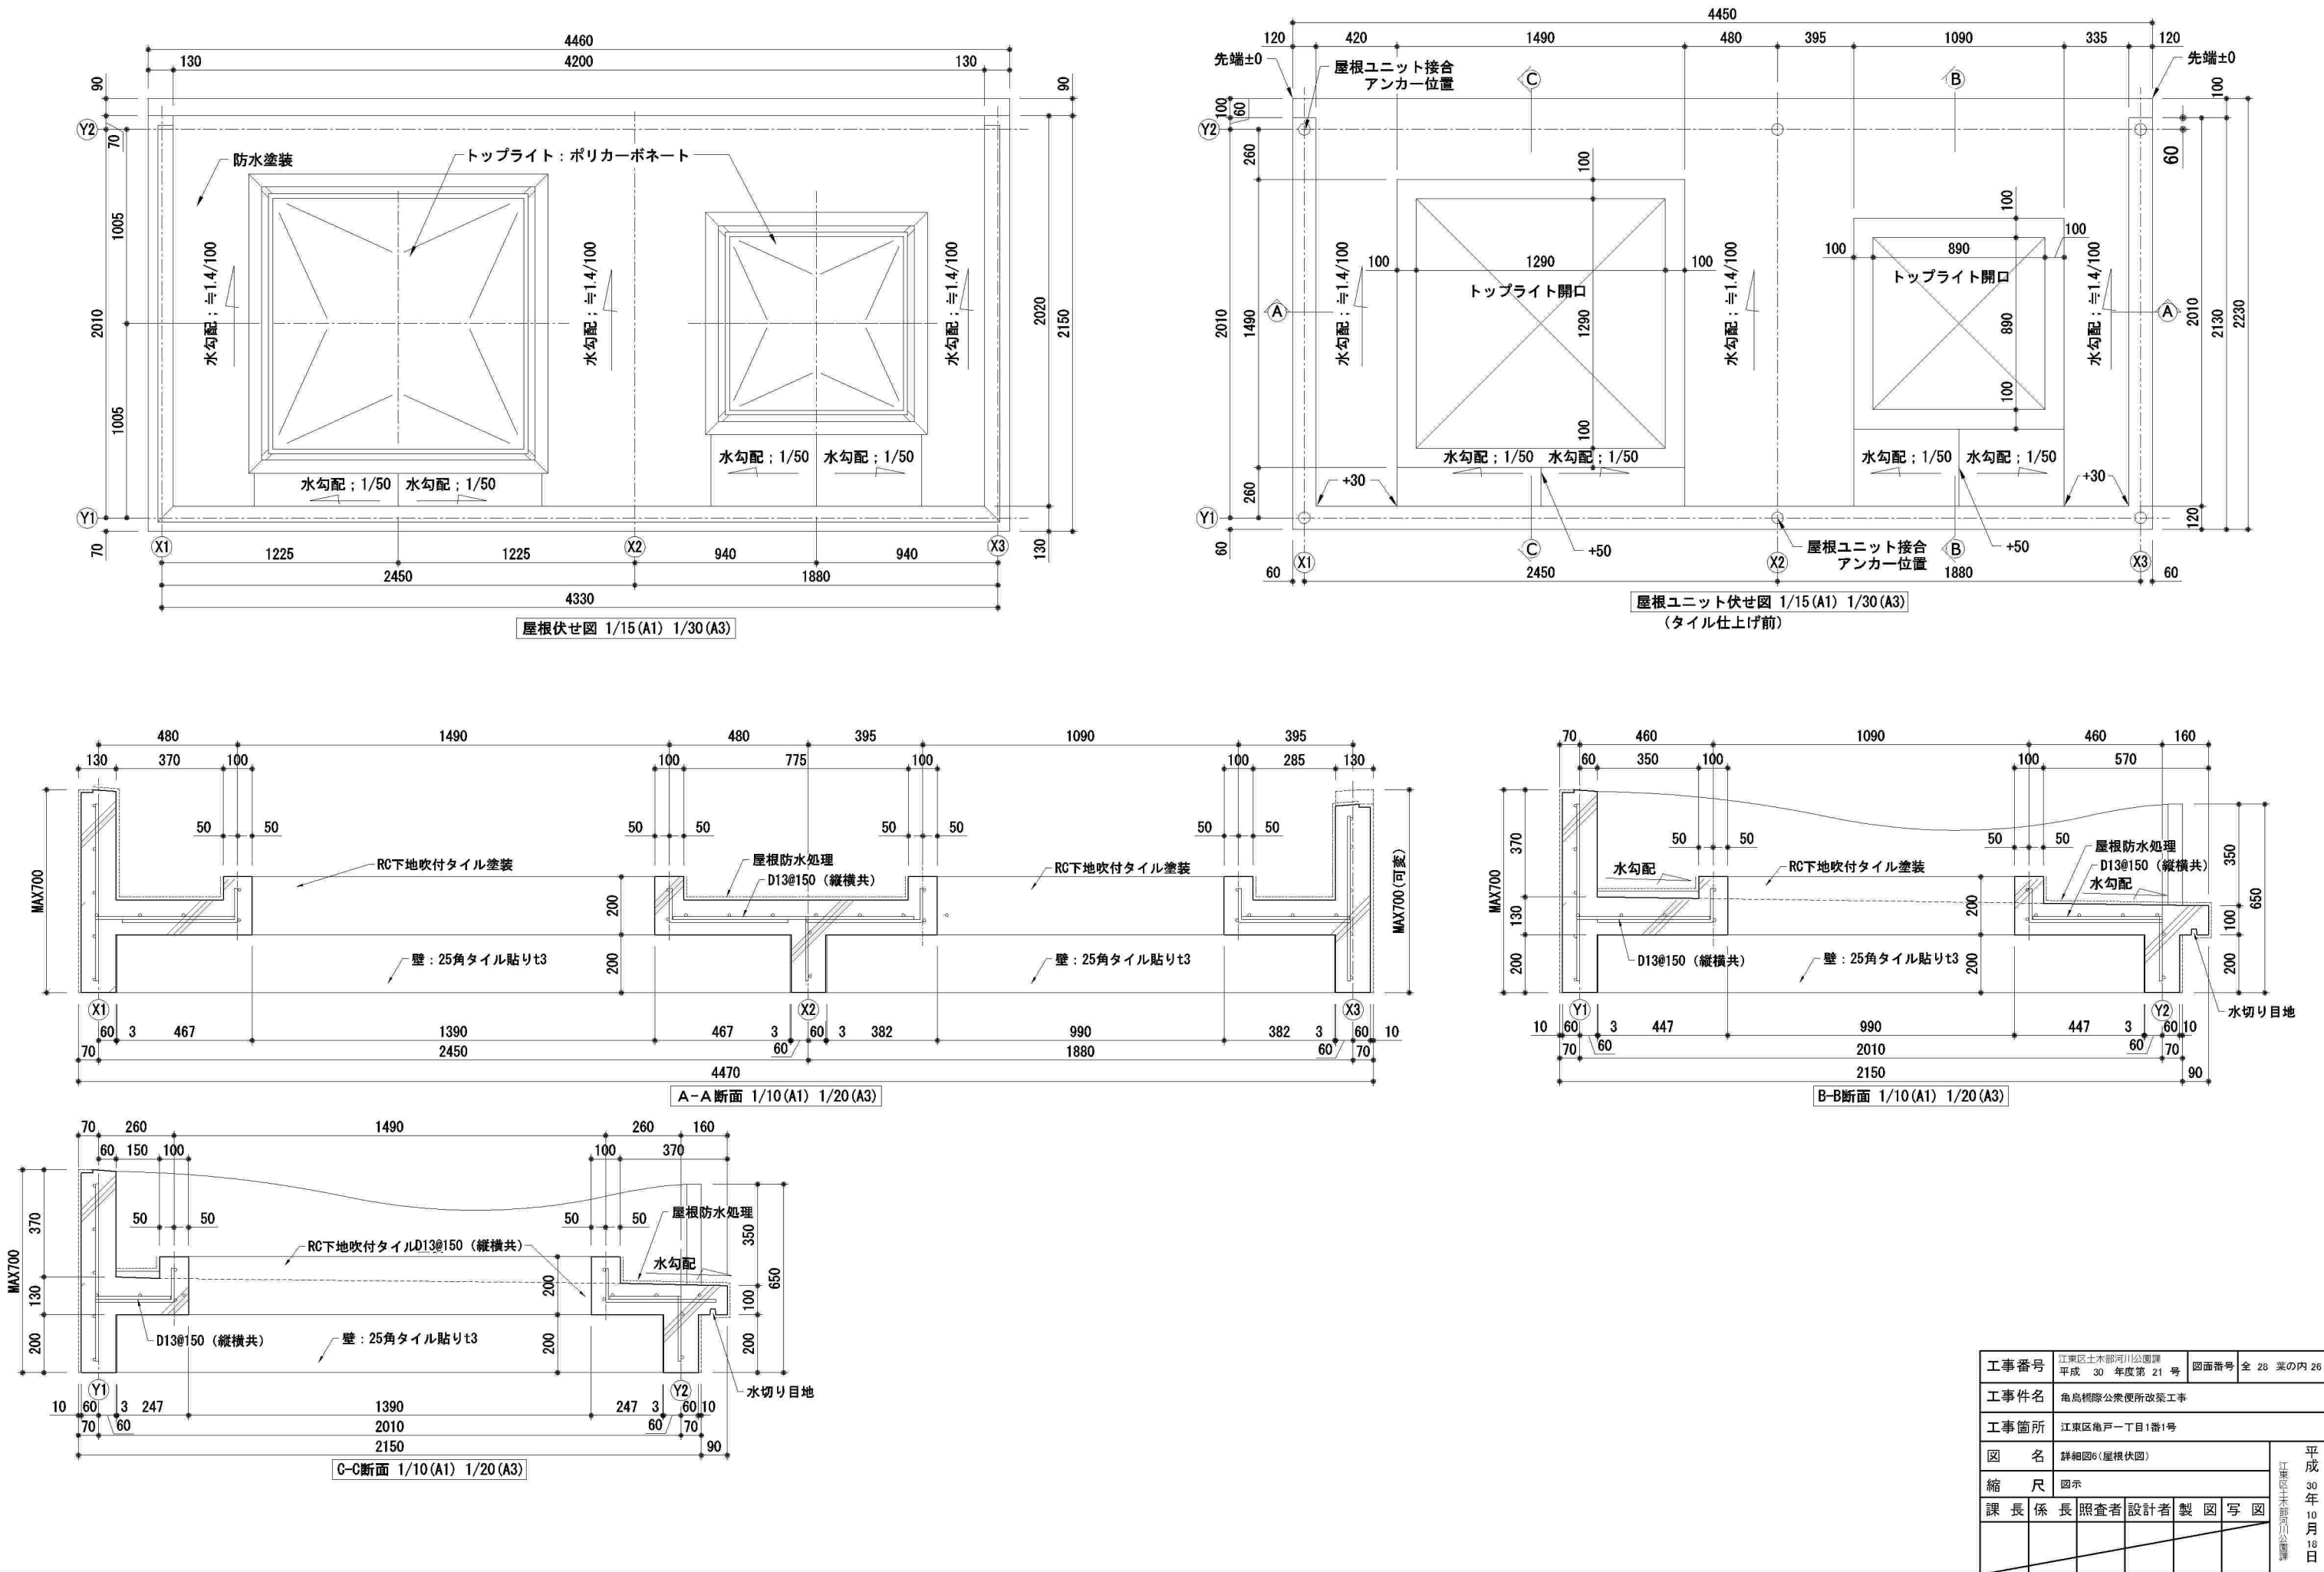

工事番号	江東区土木部河川公園課 平成 30 年度第 21 号	図面番号	全 28 葉の内 26
工事件名	亀島橋陸公衆便所改築工事		
工事箇所	江東区亀戸一丁目1番1号		
図 名	詳細図6(屋根伏図)		
縮 尺	図示		
課 長	係 長	照 査 者	設 計 者
製 図	写 図	図 示	図 示


平成
30年
10月
18日
江東区土木部河川公園課

【別紙 2－2】施設竣工図（18/19）

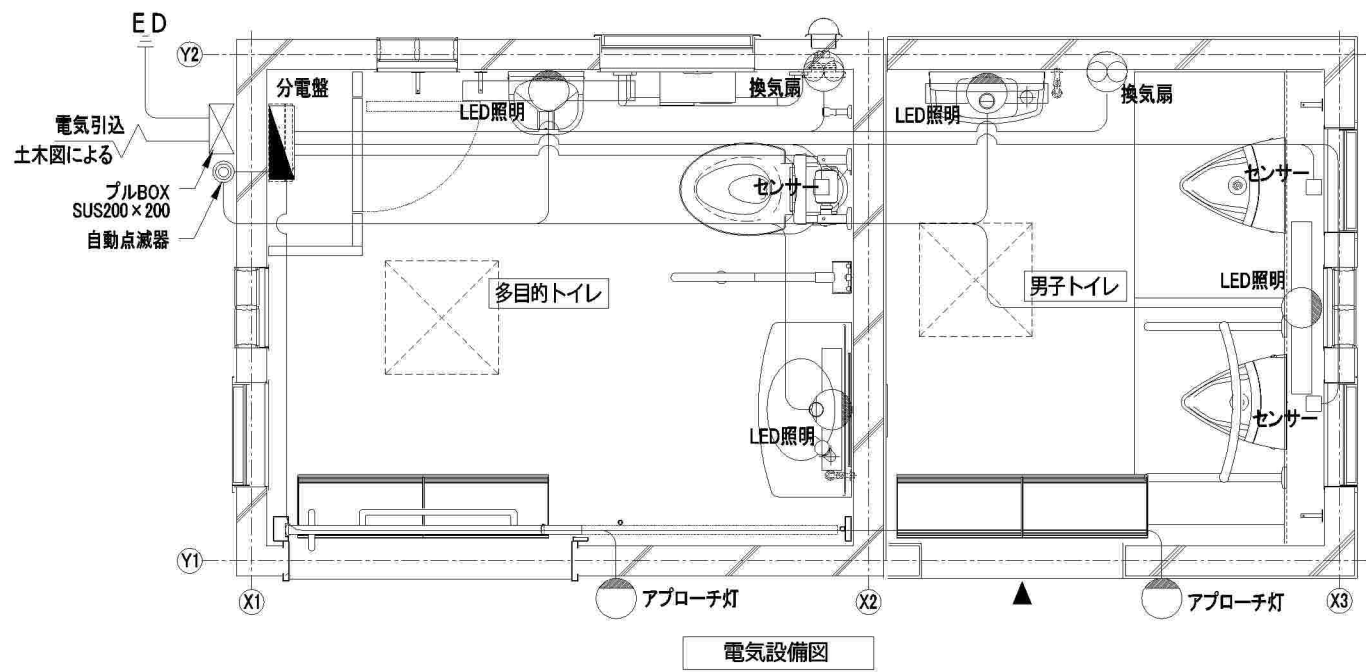


電気器具表

記号	機器名	数量	メーカー	品番・仕様	消費電力
	分電盤キャビネット	1	河村電気産業	SN3306-2FK	
	自動点滅器・タイマー付	2	パナソニック	EE4518S	
	アプローチ灯	2	オーデリック	OG254327	8.0w × 2=16.0w
	照明21.3w	2	オーデリック	XL501008P3B	16.4w × 2=32.8w
	照明17.8w	2	オーデリック	XL501007P3B	10w × 2=20.0w
	換気扇	2	パナソニック	FY-08PD9SD	1.7w × 2=3.4w
	衛生機器用		TOTO	男子自動洗浄センサ 多目的自動洗浄センサ	0.5w × 2=1.0w 30w × 1=30w
消費電力合計					103.2W

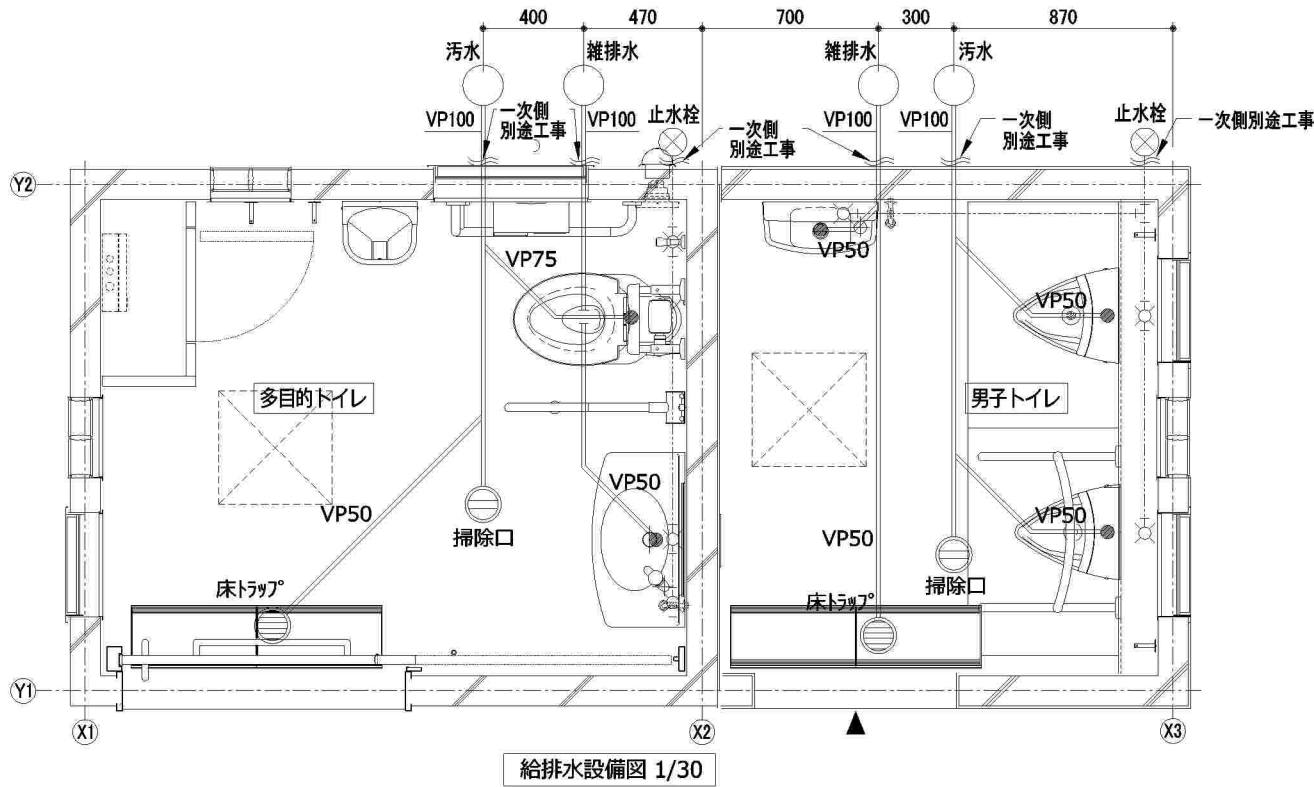

排水器具表







記号	機器名	数量	メーカー	品番・仕様
	排水トラップ	2	伊藤鉄工(株)	T5A-50
	清掃口	2	伊藤鉄工(株)	COA-100

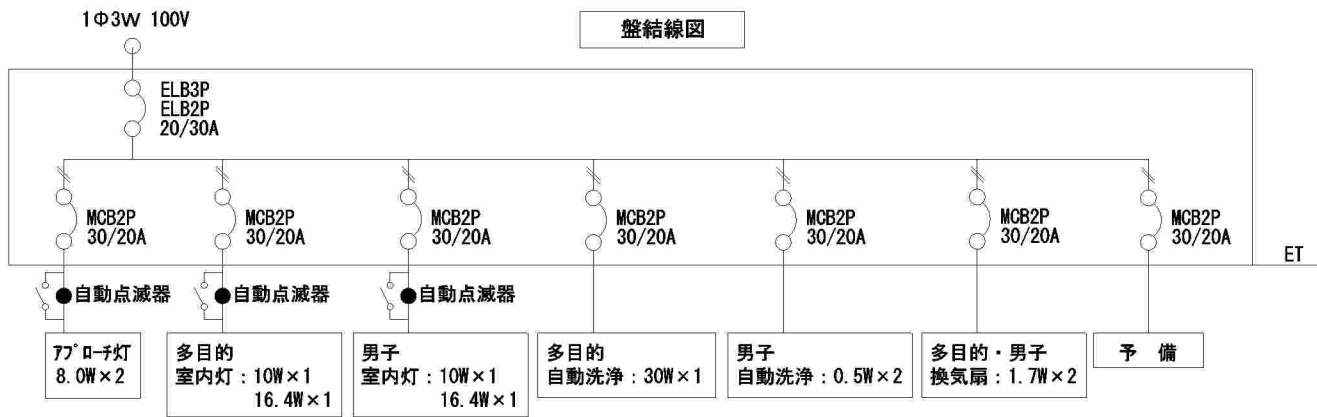



※照明の制御は自動点滅器(点灯タイマー付)による。
※配管は露出を避け、壁内・床スラブ内配管とする。
※配線 EM-IE 2.3mm²-3C。

工事番号	江東区土木部河川公園課 平成 30 年度第 21 号	図面番号	全 28 葉の内 27
工事件名	亀島橋陸公衆便所改築工事		
工事箇所	江東区亀戸一丁目1番1号		
図 名	詳細図7(設備図)		
縮 尺	1:15(A1) 1:30(A3)		
課 長	係 長	照 査 者	設 計 者
製 図	写 図		

平成
30年
10月
18日
江東区土木部河川公園課

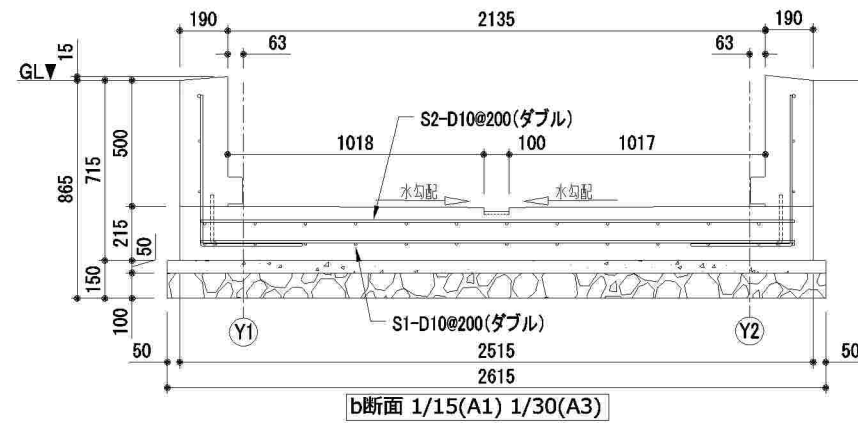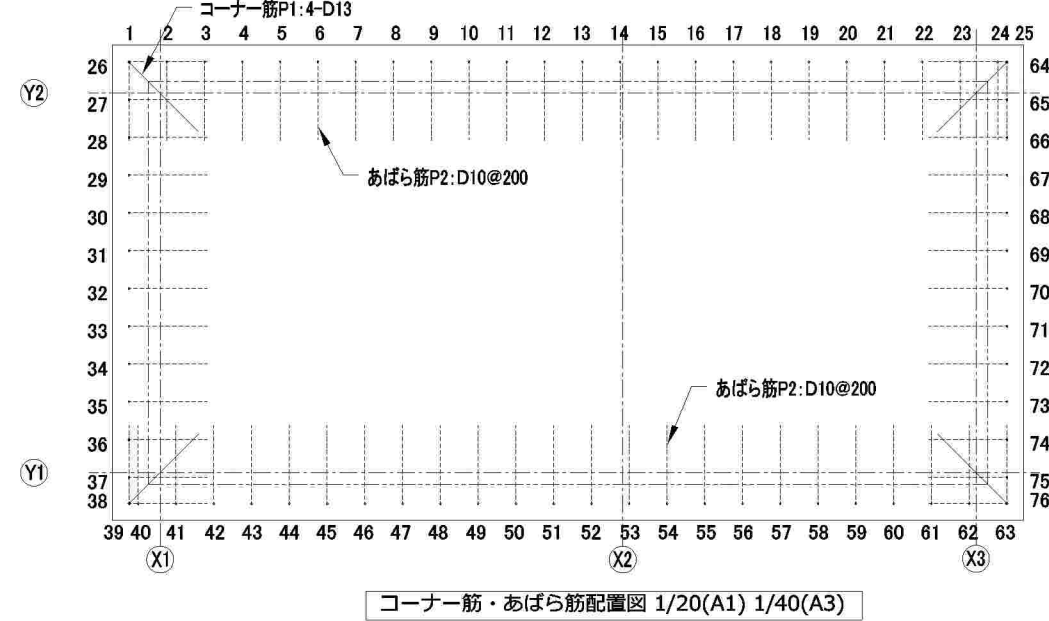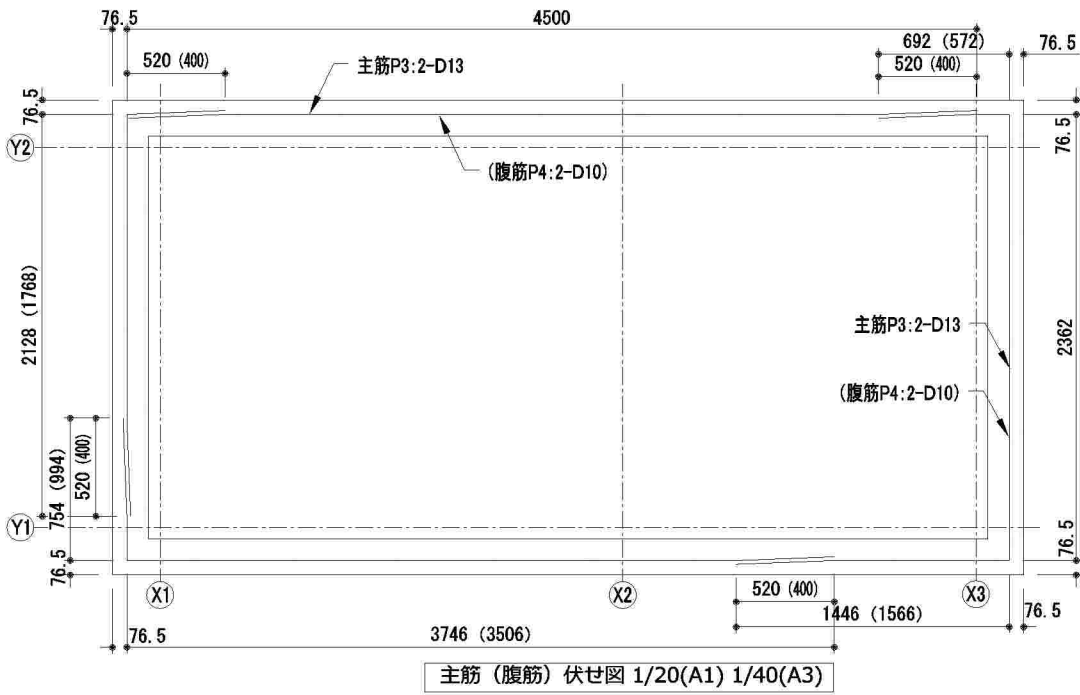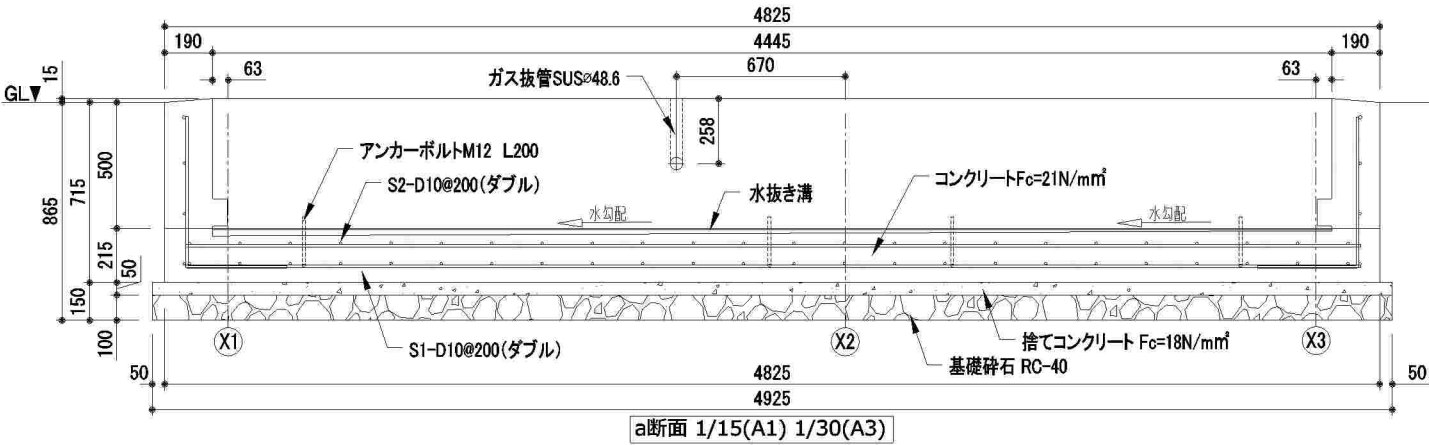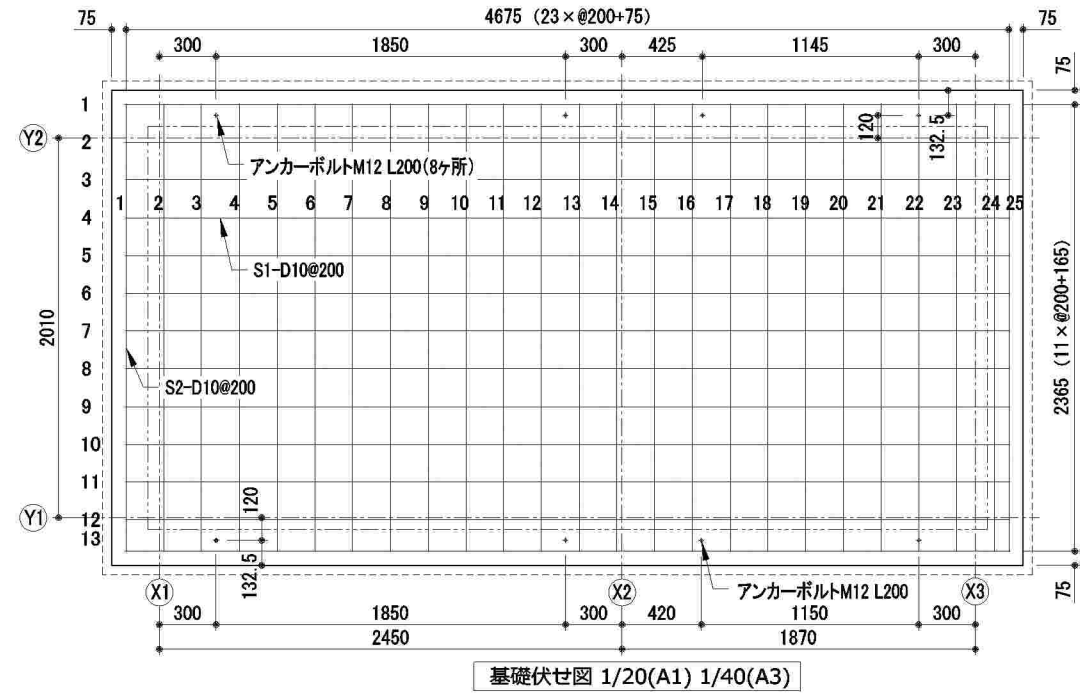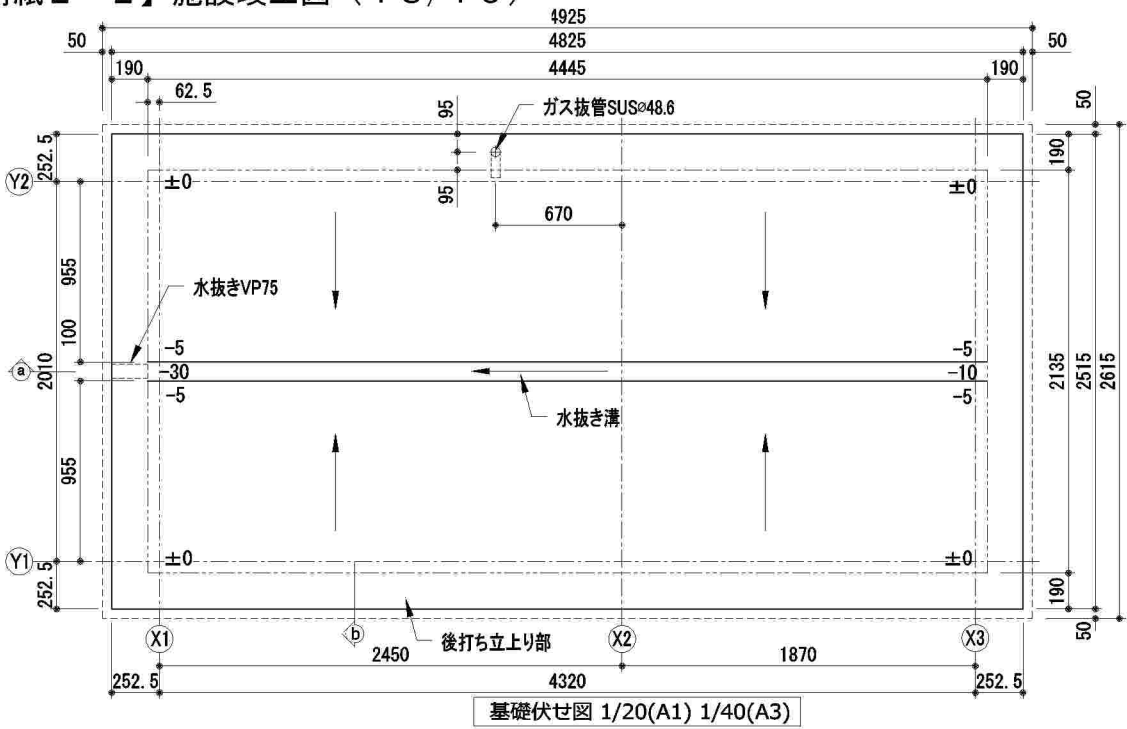

鉄筋重量表					
配号	径	長さm	数量	単位重量Kg	1本当り重量
S1	D10	4.675	26	0.560	2.618
S2	D10	2.365	50	0.560	1.324
P1	D13	1.115	4	0.995	1.109
P2	D10	0.995	76	0.560	0.557
P3	D13	4.5	6	0.995	4.478
D13	2.648	2	0.995	2.635	5.270
D10	4.5	6	0.560	2.520	15.120
D10	2.168	2	0.560	1.214	2.428
合計				230.756Kg	

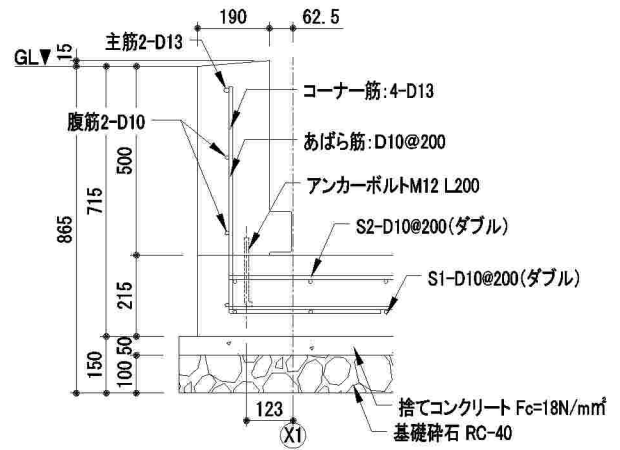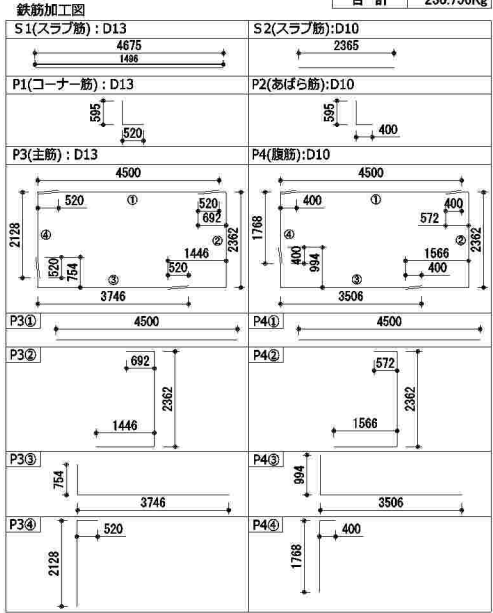

工事番号	江東区土木部河川公園課 平成 30 年度第 21 号	図面番号	全 28 葉の内 28
工事件名	亀島橋陸公衆便所改築工事		
工事箇所	江東区亀戸一丁目1番1号		
図 名	詳細図8(基礎伏図・配筋図)		
縮 尺	図示		
課 長	係 長	照 査 者	設 計 者

平成
30年
10月
18日

江東区土木部河川公園課